

記載が必要な内容

作成上の留意点

- ・請求書、工事申告書(様式V21)との整合性を審査するのに用います。
- ・図面は手書き可とします。

①図面基本情報

- ・設置場所 例) ○○邸 V2H充電設備設置工事
- ・図面名称 例) 完成平面図
- ・作成者 例) 次世代商事(株) 次世代 二郎
- ・縮尺 例) 1/100
※平面図は1/100以上で作成すること
- ・作成日 例) 令和3年1月31日

②駐車スペース

- ・駐車スペースの幅、奥行きを記載してください。

③V2H充電設備設置位置

- ・V2H充電設備の正面を示してください。
- ・駐車スペースとV2H充電設備の位置関係がわかる寸法を記載してください。


④V2H充電設備の基礎

- ・V2H充電設備を設置する基礎の寸法(たて、よこ、高さ)を記載してください。

⑤小屋設置


- ・小屋本体の寸法(たて、よこ、高さ)を記載してください。
- ・小屋内での位置がわかるように小屋とV2H充電設備間の寸法を記載してください。
- ・V2H充電設備のメンテナンススペースを記載してください。
- ・小屋の基礎のサイズを記載してください。

※赤字は記載が必要 黒字は該当工事がある場合に記載が必要。

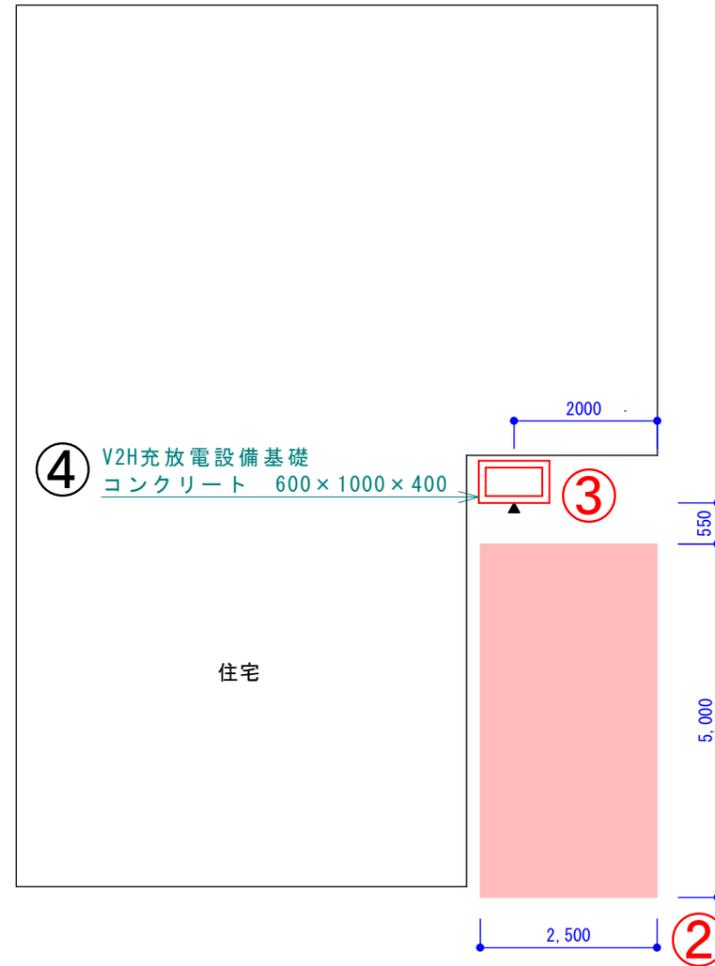

⑤

■小屋を設置する場合(例)

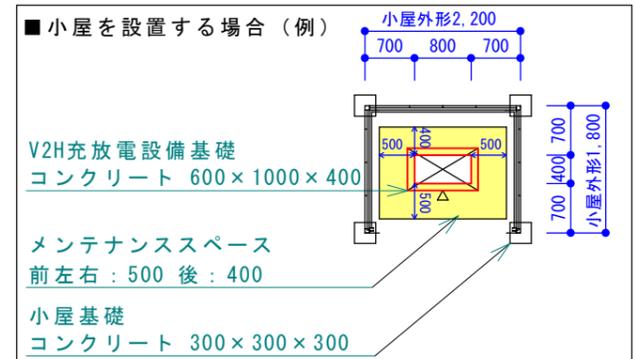

①

設置場所	○○邸 V2H充電設備設置工事	図面名称	完成平面図
作成者	次世代商事(株) 次世代 二郎	縮尺	1/100
		作成日	令和3年1月31日