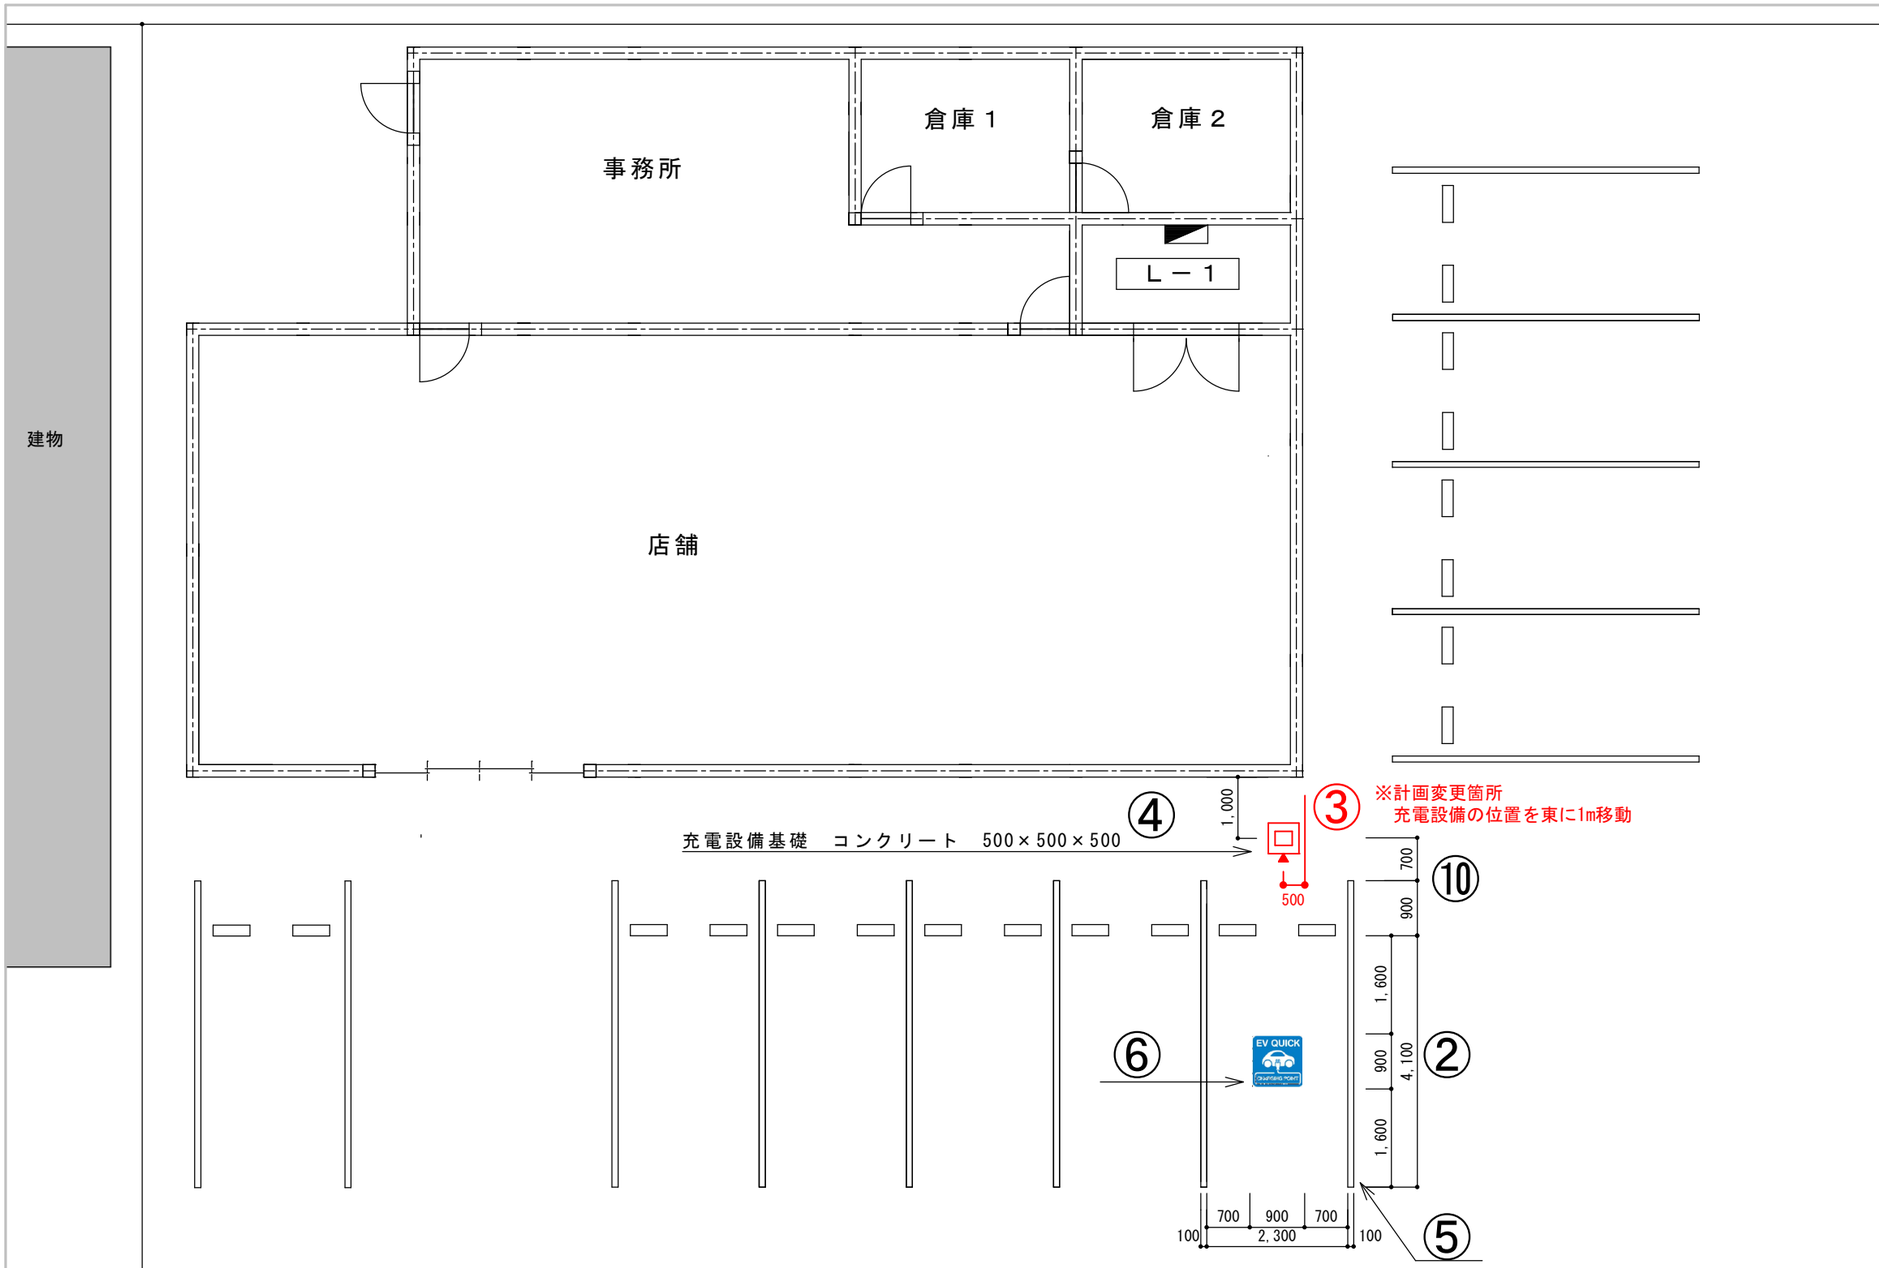


	記載が必要な内容
作成上の留意点	・請求書、充電設備設置工事申告との整合性を審査するのに用います。 ・充電設備設置工事申告で申告した付帯設備を全て記載してください。 また、付帯設備の名称(型式)、寸法、仕様を記載してください。 ・配線ルート図と兼用する場合は、配線ルート図に記載が必要な内容を確認し、該当する内容を全て記載してください。 ・事前に工事の計画変更を申告し、センターに承認された計画変更の内容は必ず実績報告時に反映してください。(図面中央付近参照) ・原稿サイズは全てA3サイズで提出してください。 ・図面は手書き可とします。
完成平面図	①図面基本情報 ・設置場所　例）次世代モール　充電設備設置工事 ※設置場所名称が確認できること ・図面名称　例）完成平面図 ・作成者　例）次世代商事㈱　次世代　二郎 ・縮尺　例）1/100 ・作成日　例）令和X年X月X日
	②充電スペース ・充電スペースの幅、奥行きの寸法を記載してください。
	③充電設備設置位置 ・充電設備の正面を示してください。 ・充電スペースと充電設備の位置関係がわかる寸法を記載してください。
	④充電設備の基礎 ・充電設備を設置する基礎の寸法（たて、よこ、高さ）を記載してください。
	⑤充電スペースのライン引き ・新規の場合：新規で引くラインの全長を記載してください。
	⑥路面表示 ・充電スペース内のどの位置に設置するか確認するため、路面表示の位置がわかるように寸法を記載してください。
	⑦屋根設置　センターHPの図面作成例を参照
	⑧小屋設置　センターHPの図面作成例を参照
	⑨防護用部材設置位置 防護用部材 ・充電スペースと防護用部材の寸法を記載してください。 ・充電設備と防護用部材の寸法を記載してください。
	⑩車止め　※既設であっても図面に記載してください。 ・充電スペースと車止めの距離を記載してください。
	⑪電灯位置 ・充電設備、充電スペースを照らすことを確認するため設置位置を記載してください。


※赤字は交付申請の図面より変更が必要

①

設置場所	次世代モール　充電設備設置工事	図面名称	完成平面図			
作成者	次世代商事㈱　次世代　二郎	縮尺	1/100	作成日	令和X年X月X日	

充電設備が無い場所へ新たに充電設備を設置する場合

R8/10/23作成

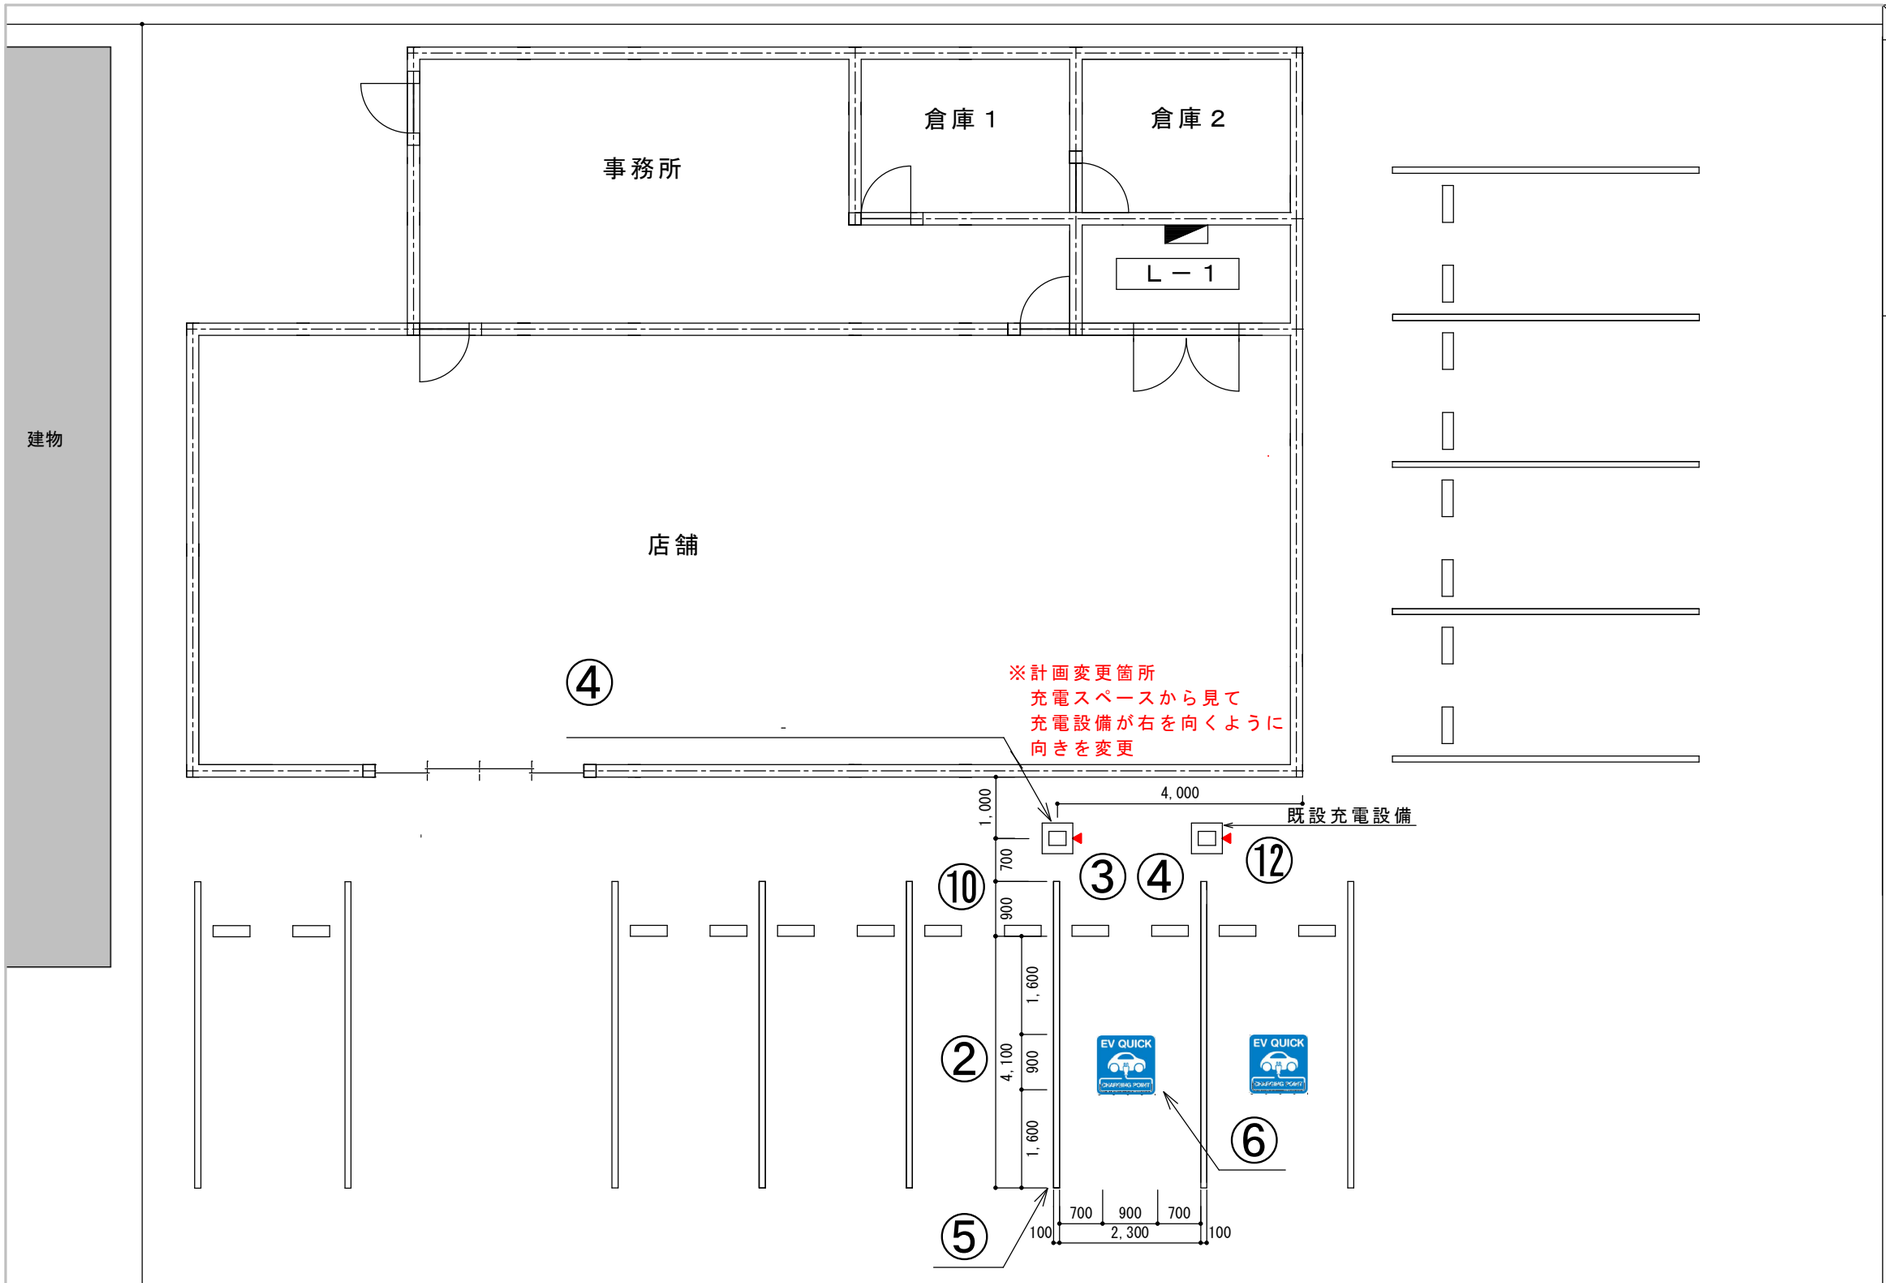


	記載が必要な内容
作成上の留意点	・請求書、充電設備設置工事申告との整合性を審査するのに用います。 ・充電設備設置工事申告で申告した付帯設備を全て記載してください。 また、付帯設備の名称(型式)、寸法、仕様を記載してください。 ・配線ルート図と兼用する場合は、配線ルート図に記載が必要な内容を確認し、該当する内容を全て記載してください。 ・事前に工事の計画変更を申告し、センターに承認された計画変更の内容は必ず実績報告時に反映してください。（図面中央付近を参照） ・原稿サイズは全てA3サイズで提出してください。 ・図面は手書き可とします。
完成平面図	①図面基本情報 ・設置場所　例）次世代モール　充電設備設置工事 ※設置場所名称が確認できること ・図面名称　例）完成平面図 ・作成者　例）次世代商事㈱　次世代　二郎 ・縮尺　例）1/100 ・作成日　例）令和X年X月X日
	②充電スペース ・充電スペースの幅、奥行きの寸法を記載してください。
	③充電設備設置位置 ・充電設備の正面を示してください。 ・充電スペースと充電設備の位置関係がわかる寸法を記載してください。
	④充電設備の基礎 ・充電設備を設置する基礎の寸法（たて、よこ、高さ）を記載してください。
	⑤充電スペースのライン引き ・新規の場合：新規で引くラインの全長を記載してください。
	⑥路面表示 ・充電スペース内のどの位置に設置するか確認するため、路面表示の位置がわかるように寸法を記載してください。
	⑦屋根設置　センターHPの図面作成例を参照
	⑧小屋設置　センターHPの図面作成例を参照
	⑨防護用部材設置位置 防護用部材 ・充電スペースと防護用部材の寸法を記載してください。 ・充電設備と防護用部材の寸法を記載してください。
	⑩車止め　※既設であっても図面に記載してください。 ・充電スペースと車止めの距離を記載してください。
	⑪電灯位置 ・充電設備、充電スペースを照らすことを確認するため設置位置を記載してください。
	⑫既設充電設備の位置 ・既設充電設備が設置されている位置を記載してください。

※赤字は交付申請の図面より変更が必要

①

設置場所	次世代モール　充電設備設置工事	図面名称	完成平面図		
作成者	次世代商事㈱　次世代　二郎	縮尺	1/100	作成日	令和X年X月X日

充電設備がすでにある場所へ充電設備を増設する場合

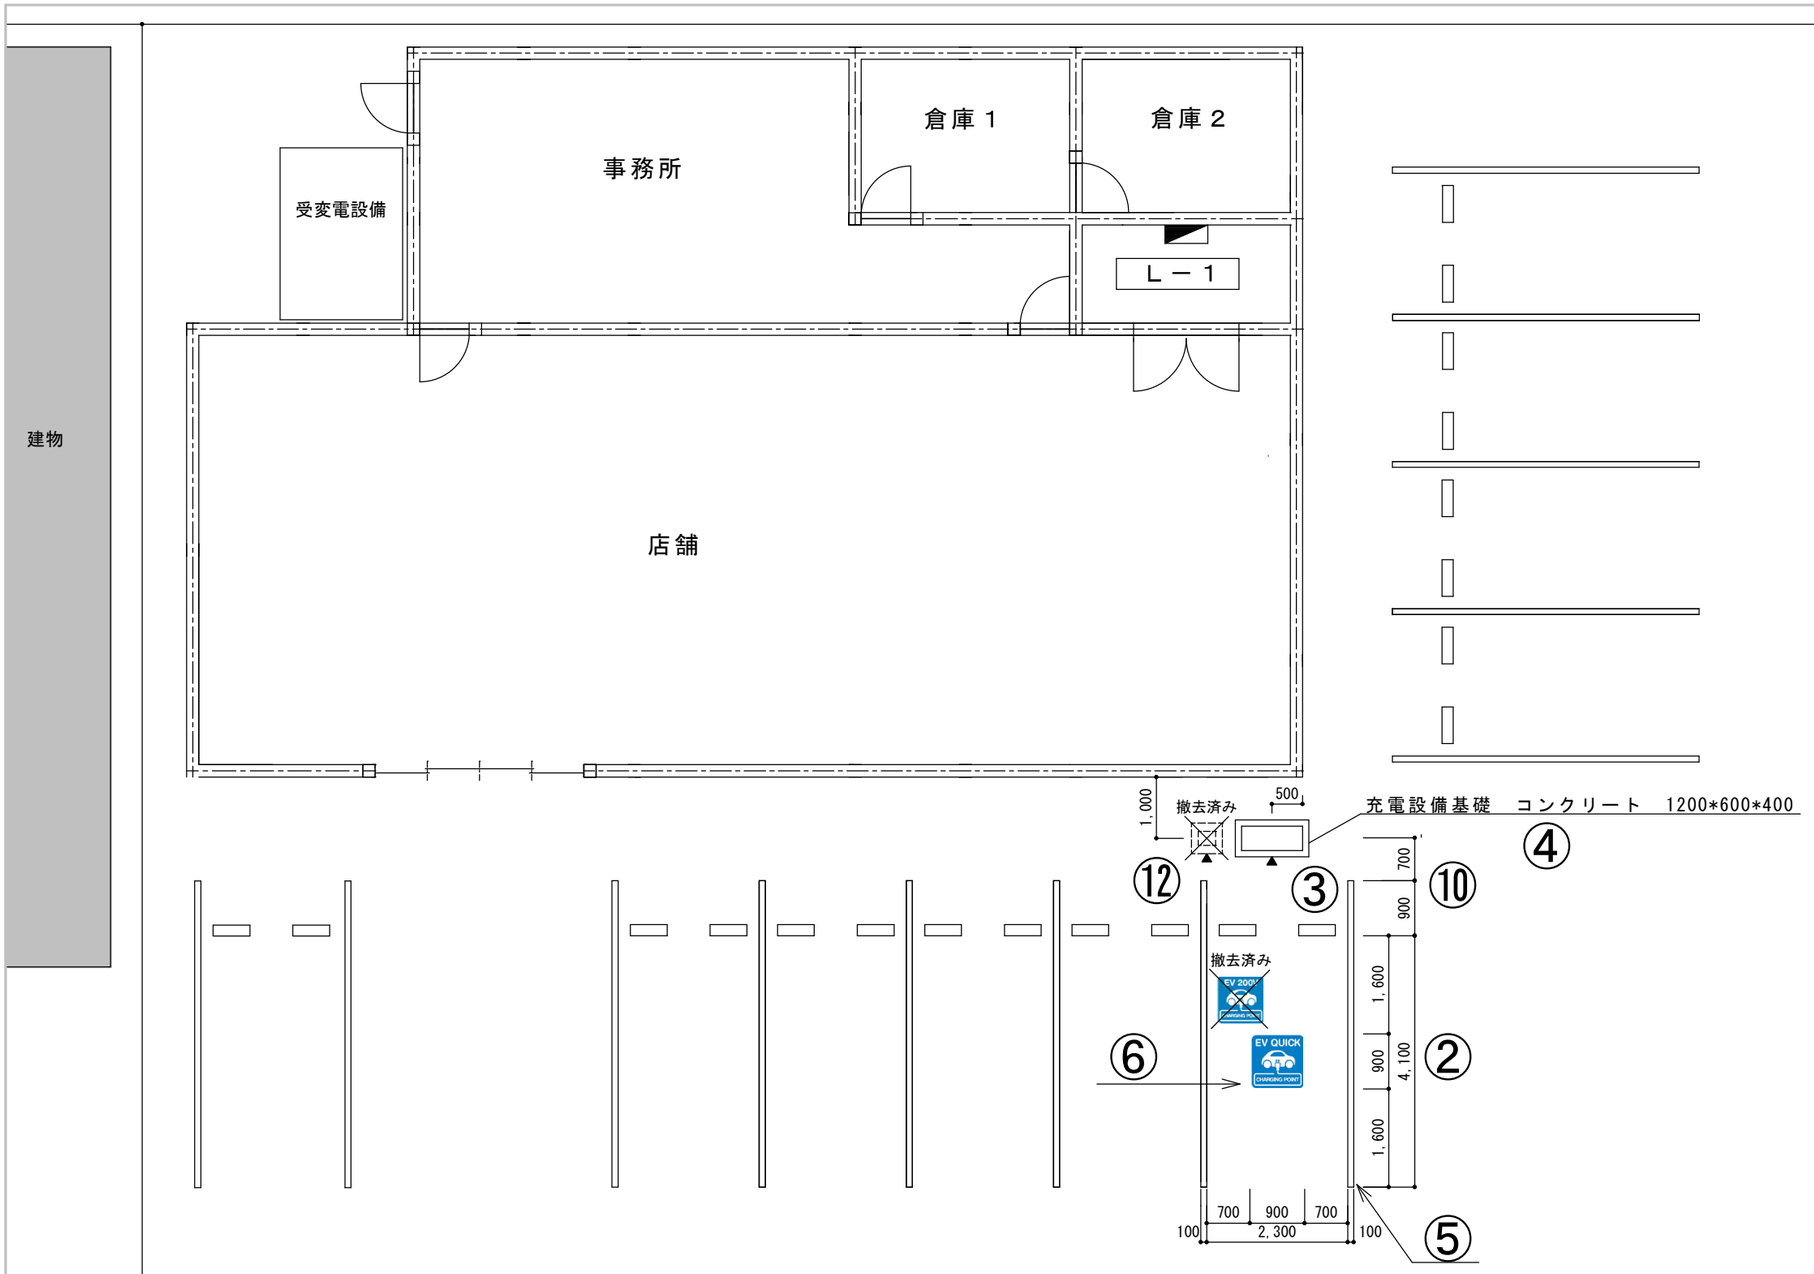


	記載が必要な内容
作成上の留意点	・請求書、充電設備設置工事申告との整合性を審査するのに用います。 ・充電設備設置工事申告で申告した付帯設備を全て記載してください。 また、付帯設備の名称(型式)、寸法、仕様を記載してください。 ・配線ルート図と兼用する場合は、配線ルート図に記載が必要な内容を確認し、該当する内容を全て記載してください。 ・事前に工事の計画変更を申告し、センターに承認された計画変更の内容は必ず実績報告時に反映してください。 ・原稿サイズは全てA3サイズで提出してください。 ・図面は手書き可とします。
完成平面図	①図面基本情報 ・設置場所　例）次世代モール　充電設備設置工事 ※設置場所名称が確認できること ・図面名称　例）完成平面図 ・作成者　例）次世代商事㈱　次世代　二郎 ・縮尺　例）1/100 ・作成日　例）令和X年X月X日
	②充電スペース ・充電スペースの幅、奥行きの寸法を記載してください。
	③充電設備設置位置 ・充電設備の正面を示してください。 ・充電スペースと充電設備の位置関係がわかる寸法を記載してください。
	④充電設備の基礎 ・充電設備を設置する基礎の寸法（たて、よこ、高さ）を記載してください。
	⑤充電スペースのライン引き ・新規の場合：新規で引くラインの全長を記載してください。
	⑥路面表示 ・充電スペース内のどの位置に設置するか確認するため、路面表示の位置がわかるように寸法を記載してください。
	⑦屋根設置　センターHPの図面作成例を参照
	⑧小屋設置　センターHPの図面作成例を参照
	⑨防護用部材設置位置 防護用部材 ・充電スペースと防護用部材の寸法を記載してください。 ・充電設備と防護用部材の寸法を記載してください。
	⑩車止め ・充電スペースと車止めの距離を記載してください。
	⑪電灯位置 ・充電設備、充電スペースを照らすことを確認するため設置位置を記載してください。
	⑫既設充電設備の位置 ・入替を行う既設充電設備の位置を記載してください。

※赤字は交付申請の図面より変更が必要

①

設置場所	次世代モール　充電設備設置工事		図面名称	完成平面図		
作成者	次世代商事㈱	次世代　二郎	縮尺	1/100	作成日	令和X年X月X日

既存の充電設備を撤去し新たに充電設備を設置する場合（同一設置箇所）

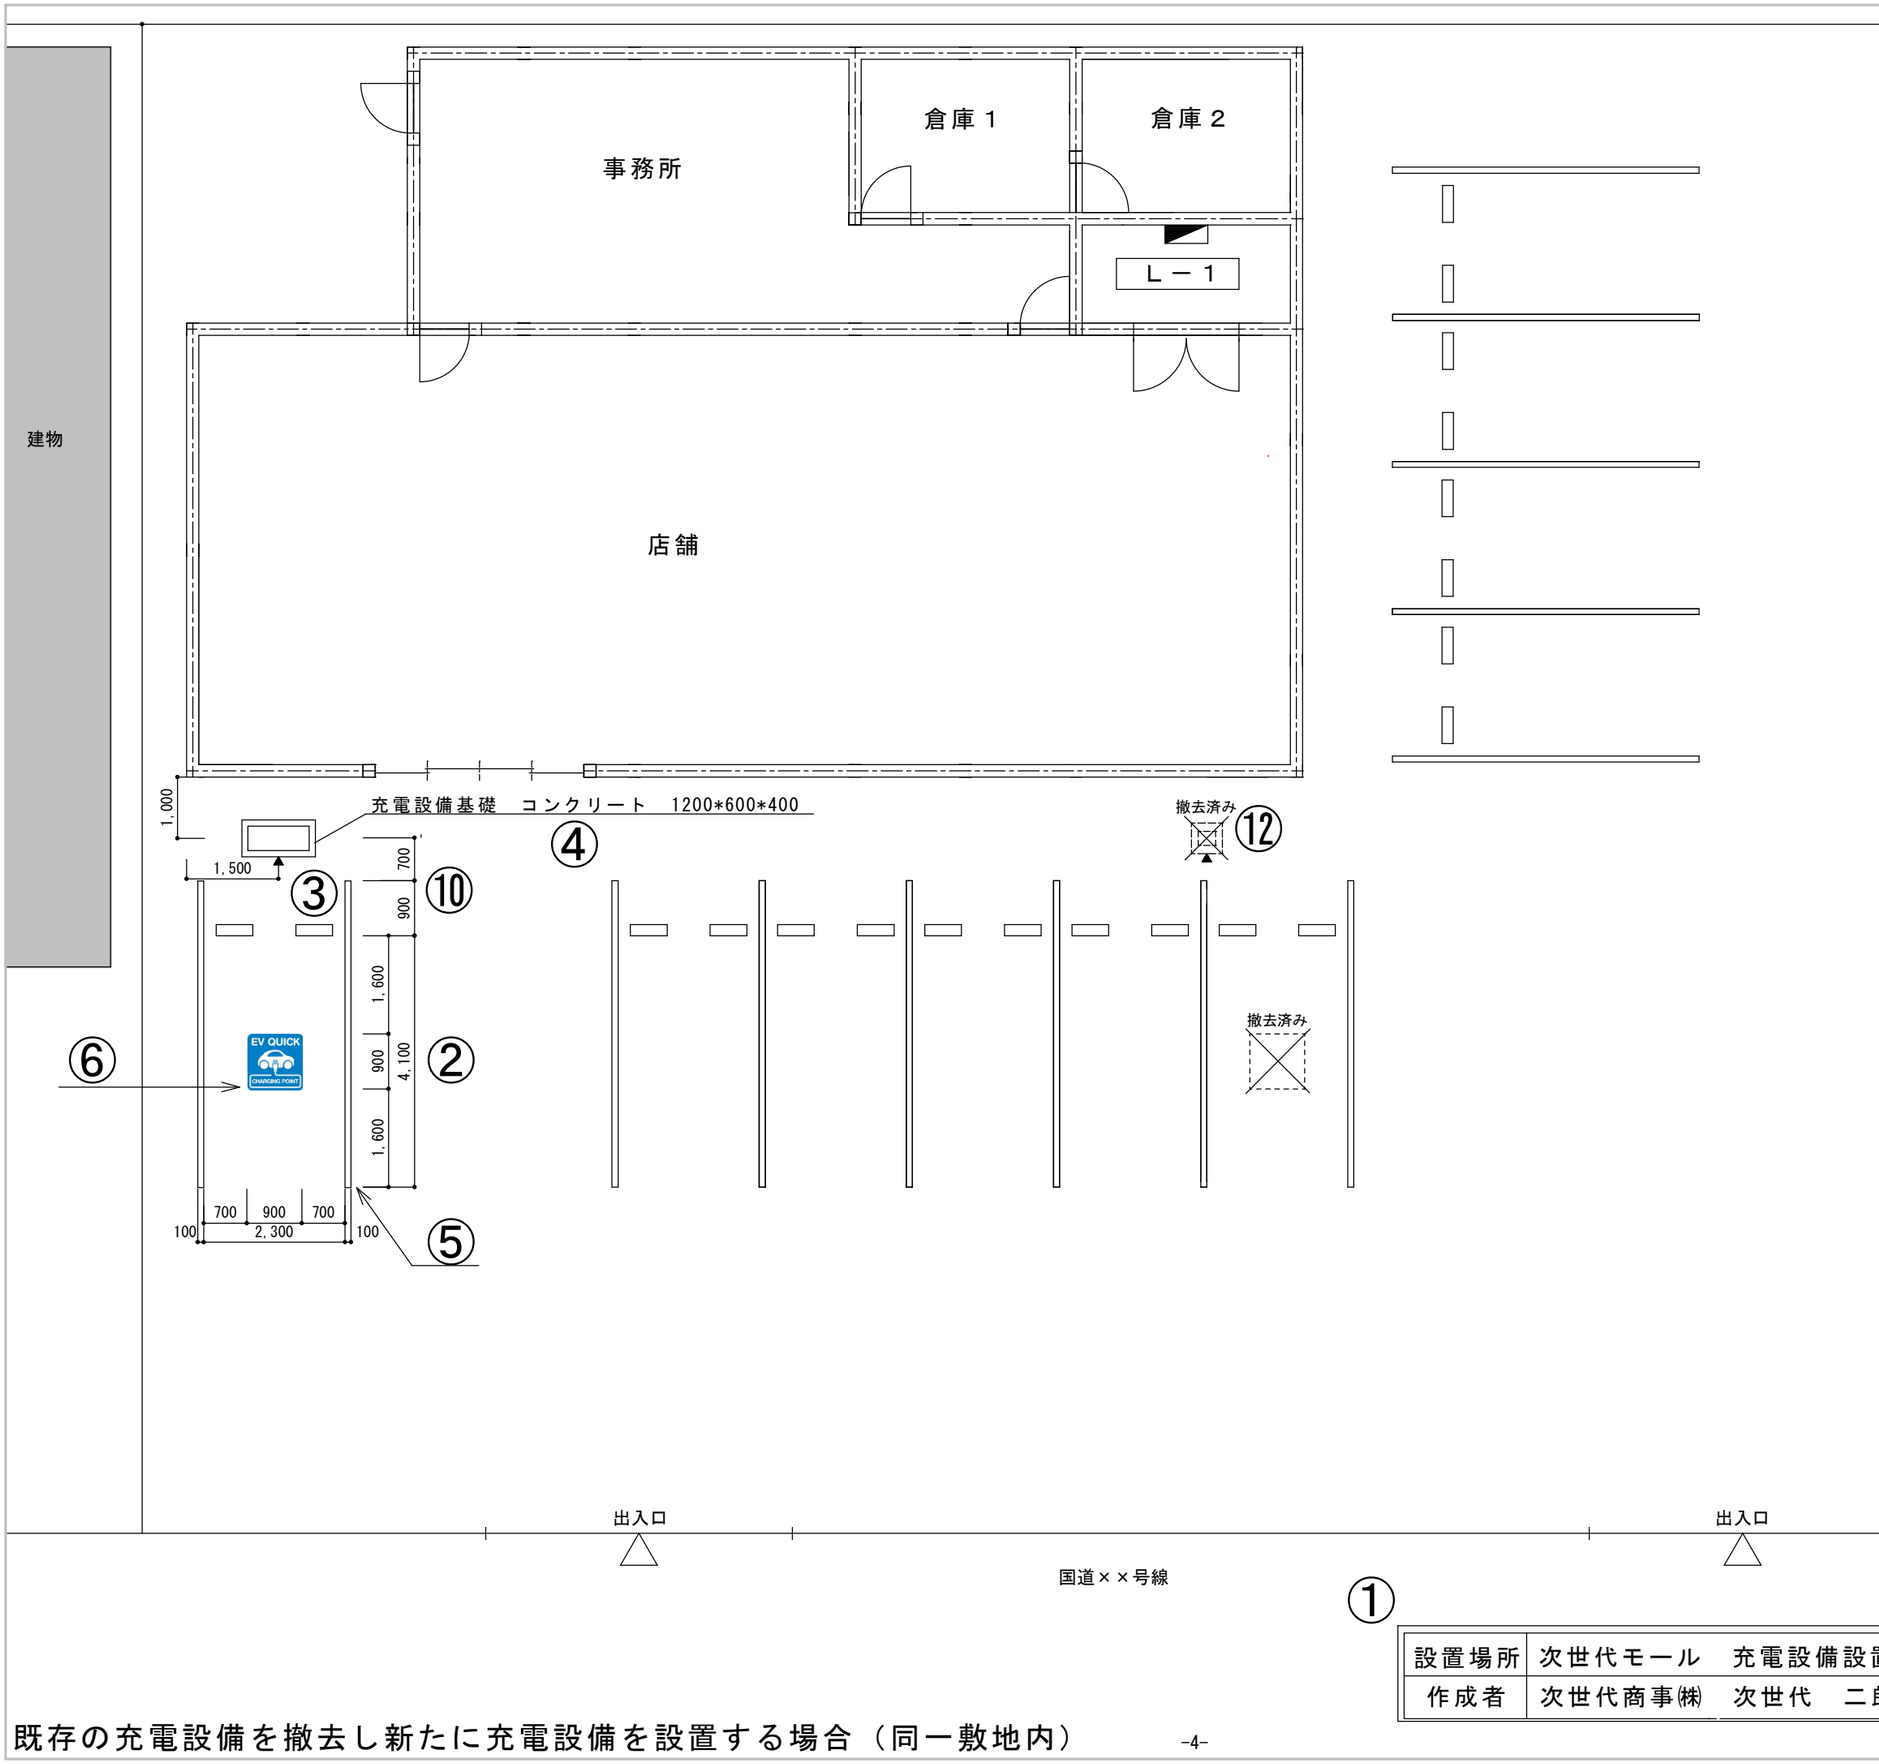

	記載が必要な内容
作成上の留意点	・請求書、充電設備設置工事申告との整合性を審査するのに用います。 ・充電設備設置工事申告で申告した付帯設備を全て記載してください。 また、付帯設備の名称(型式)、寸法、仕様を記載してください。 ・配線ルート図と兼用する場合は、配線ルート図に記載が必要な内容を確認し、該当する内容を全て記載してください。 ・事前に工事の計画変更を申告し、センターに承認された計画変更の内容は必ず実績報告時に反映してください。 ・原稿サイズは全てA3サイズで提出してください。 ・図面は手書き可とします。
完成平面図	①図面基本情報 ・設置場所　例）次世代モール　充電設備設置工事 ※設置場所名称が確認できること ・図面名称　例）完成平面図 ・作成者　例）次世代商事㈱　次世代　二郎 ・縮尺　例）1/100 ・作成日　例）令和X年X月X日
	②充電スペース ・充電スペースの幅、奥行きの寸法を記載してください。
	③充電設備設置位置 ・充電設備の正面を示してください。 ・充電スペースと充電設備の位置関係がわかる寸法を記載してください。
	④充電設備の基礎 ・充電設備を設置する基礎の寸法（たて、よこ、高さ）を記載してください。
	⑤充電スペースのライン引き ・新規の場合：新規で引くラインの全長を記載してください。
	⑥路面表示 ・充電スペース内のどの位置に設置するか確認するため、路面表示の位置がわかるように寸法を記載してください。
	⑦屋根設置　センターHPの図面作成例を参照
	⑧小屋設置　センターHPの図面作成例を参照
	⑨防護用部材設置位置 防護用部材 ・充電スペースと防護用部材の寸法を記載してください。 ・充電設備と防護用部材の寸法を記載してください。
	⑩車止め ・充電スペースと車止めの距離を記載してください。
	⑪電灯位置 ・充電設備、充電スペースを照らすことを確認するため設置位置を記載してください。
	⑫既設充電設備の位置 ・入替を行う既設充電設備の位置を記載してください。

※赤字は交付申請の図面より変更が必要

①

設置場所	次世代モール　充電設備設置工事		図面名称	完成平面図		
作成者	次世代商事㈱　次世代　二郎		縮尺	1/100	作成日	令和X年X月X日

既存の充電設備を撤去し新たに充電設備を設置する場合（同一敷地内）