



※1　既設ブレーカーは施工を行わない場合も
要部写真の提出が必要になる場合がございます。
「電気系統別：図面に記載を求める範囲」を参照
https://www.cev-pc.or.jp/hojo/juden_pdf/R6/R6_juden_tenpu_koufu_zumenkisai.pdf

## 充電設備が無い場所へ新たに充電設備を設置する場合

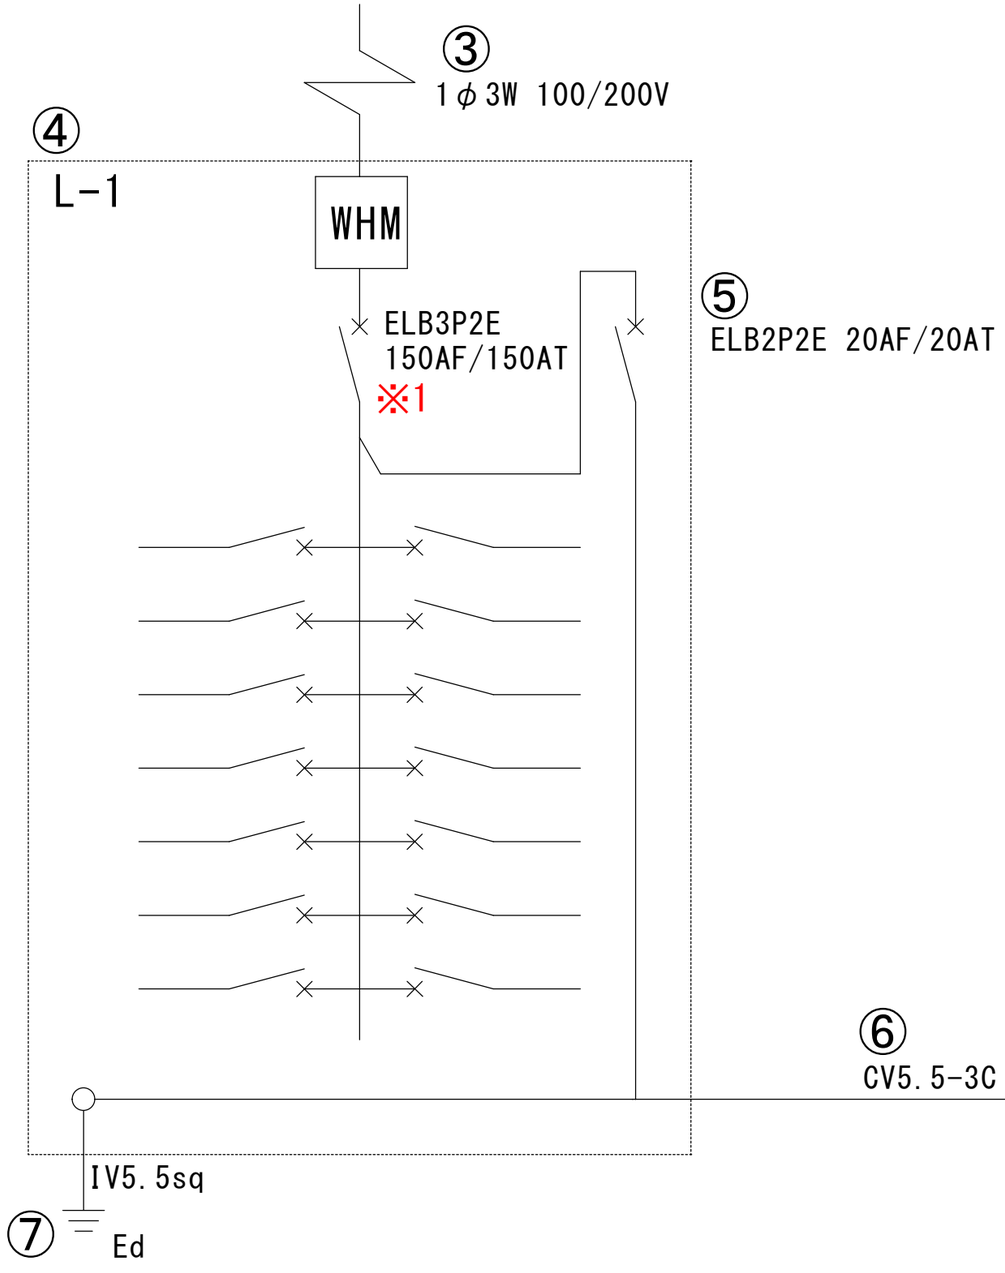


| | ・記載が必要な内容 |
|---|---|
| 作成上の留意点 | ・電源元から充電設備まで専用配線で結線されていることを審査するために用います。<br>・事前に工事の計画変更を申告し、センターに承認された計画変更の内容は必ず実績報告時に反映してください。<br>・原稿サイズは全てA3サイズで提出してください。<br>・図面は手書き可とします。 |
| 共通事項 | ①図面基本情報<br>・設置場所　例）次世代モール　充電設備設置工事<br>※設置場所名称が確認できること<br>・図面名称　例）完成電気系統図<br>・作成者　例）次世代商事㈱　次世代　二郎<br>・縮尺　例）—<br>・作成日　例）令和7年8月25日 |
| 完成電気系統図 | ②充電設備の仕様<br>・メーカー名　例）次世代電機㈱<br>・型式　例）ABC-R03-000<br><br>①配電方法<br>・配電方式を記載してください。　例）1φ3W 100/200V<br><br>②電源元の仕様<br>・既設のキュービクル、分電盤、手元開閉器に盤名称がある場合は盤名称を記載してください。<br>・特別措置など新規で契約する場合は、新設するキュービクル、分電盤、引込開閉器等のメーカー名と型式を記載してください。<br><br>⑤ブレーカーの仕様<br>充電設備設置工事に伴うブレーカーは全て記載してください。<br>・仕様　例）ELB2P2E<br>・容量　例）20AF/20AT<br>・既設分電盤利用する場合、既設分電盤の主幹ブレーカーには充電設備を稼働するための余剰があるかを記載してください。<br>例：主幹ブレーカーの容量に不足はありません。<br>※交換の場合は交換前、交換後を確認できるように記載してください。<br>例）交換前：ELB2P2E 20AF/20AT → 交換後：ELB2P2E 50AF/30AT<br><br>⑥電源線（幹線含む）<br>充電設備設置工事に伴う電線を全て記載してください。<br>例）CV5.5-3C（1Cをアースに使用する場合はその旨を記載）<br>※特別措置の場合は、受電点から盤内までの電源線も記載してください。<br><br>⑦接地<br>・接地箇所　どこから接地極へ配線するのかわかるように記載してください。<br>・接地種別　例）Ec、Ed等<br>・アース線　例）IV5.5sq<br><br>⑧通信線<br>・課金機などの別体装置がある場合の配線は、電気系統図に記載してください。<br><br>⑨電灯配線<br>・充電設備本体および充電スペースを照らすための電灯、案内板（自照、外照）等の電灯における配線がある場合には電気系統図に記載してください。<br>・電灯配線にタイマースイッチ等を付ける場合にも、電気系統図に記載してください。<br><br>⑩デマンド制御<br>・充電設備を複数基設置かつデマンドコントローラーおよび課金デバイスを使用している場合は、同時稼働台数を記載してください。 |

※赤字は交付申請の図面より変更が必要

①

| | | | | | |
|---|---|---|---|---|---|
| 設置場所 | 次世代モール　充電設備設置工事 | 図面名称 | 完成電気系統図 | | |
| 作成者 | 次世代商事㈱　次世代　二郎 | 縮尺 | — | 作成日 | 令和X年X月XX日 |

R8.10.23作成

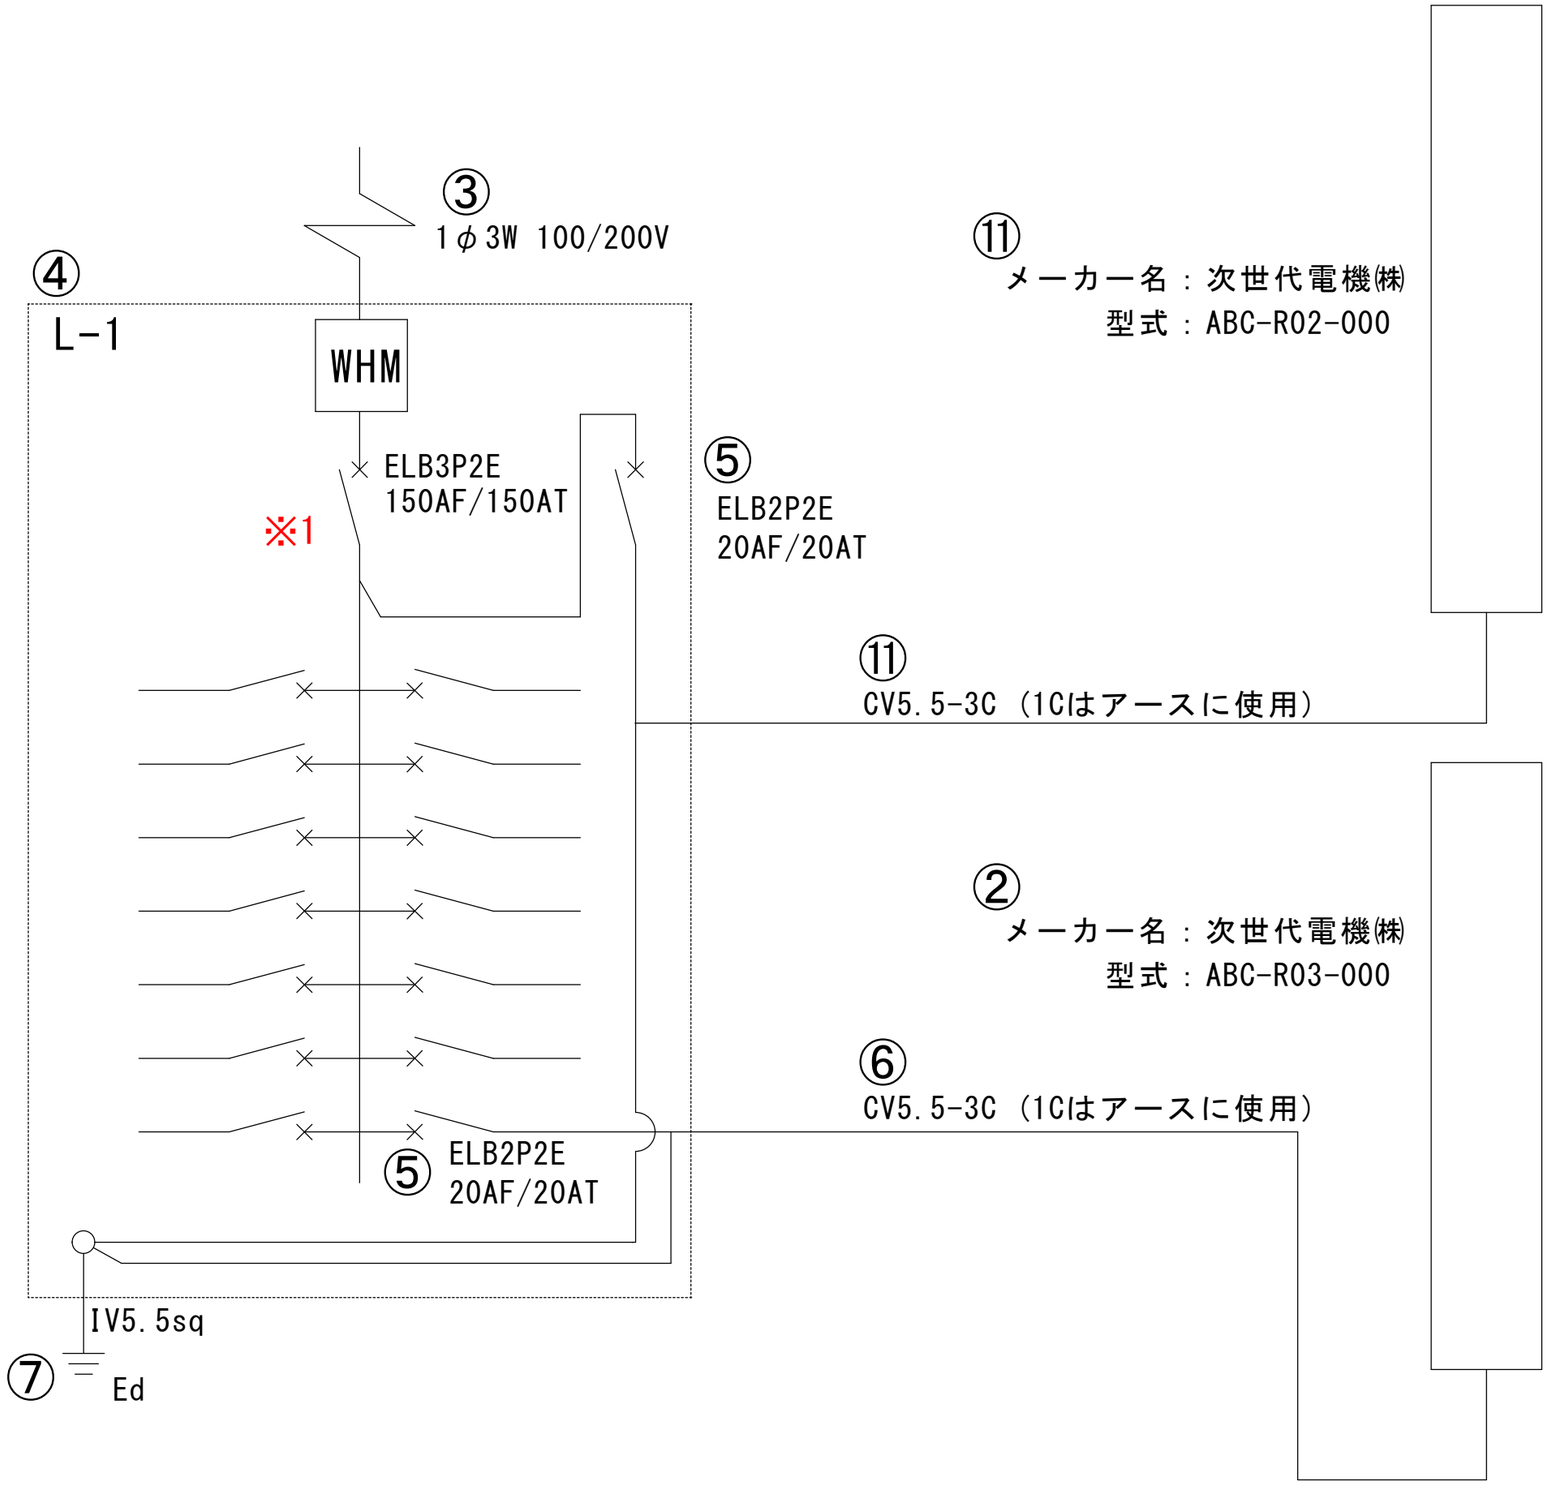


| | ・記載が必要な内容 |
|---|---|
| 作成上の留意点 | ・電源元から充電設備まで専用配線で結線されていることを審査するために用います。<br>・事前に工事の計画変更を申告し、センターに承認された計画変更の内容は必ず実績報告時に反映してください。<br>・原稿サイズは全てA3サイズで提出してください。<br>・図面は手書き可とします。 |
| 完成電気系統図 | ①図面基本情報<br>・設置場所　例）次世代モール　充電設備設置工事<br>※設置場所名称が確認できること<br>・図面名称　例）完成電気系統図<br>・作成者　例）次世代商事㈱　次世代　二郎<br>・縮尺　例）—<br>・作成日　例）令和7年8月25日 |
| | ②充電設備の仕様<br>・メーカー名　例）次世代電機㈱<br>・型式　例）ABC-R03-000 |
| | ③配電方法<br>・配電方式を記載してください。　例）1φ3W 100/200V |
| | ④電源元の仕様<br>・既設のキュービクル、分電盤、手元開閉器に盤名称がある場合は盤名称を記載してください。<br>・特別措置など新規で契約する場合は、新設するキュービクル、分電盤、引込開閉器等のメーカー名と型式を記載してください。 |
| | ⑤ブレーカーの仕様<br>充電設備設置工事に伴うブレーカーは全て記載してください。<br>・仕様　例）ELB2P2E<br>・容量　例）20AF/20AT<br>・既設分電盤利用する場合、既設分電盤の主幹ブレーカーには充電設備を稼働するための余剰があるかを記載してください。<br>例：主幹ブレーカーの容量に不足はありません。<br>※交換の場合は交換前、交換後を確認できるように記載してください。<br>例）交換前：ELB2P2E 20AF/20AT → 交換後：ELB2P2E 50AF/30AT |
| | ⑥電源線<br>充電設備設置工事に伴う電線を全て記載してください。<br>例）CV5.5-3C（1Cをアースに使用する場合はその旨を記載）<br>※特別措置の場合は、受電点から盤内までの電源線も記載してください。 |
| | ⑦接地<br>・接地箇所　どこから接地極へ配線するのかわかるように記載してください。<br>・接地種別　例）Ec、Ed等<br>・アース線　例）IV5.5sq |
| | ⑧通信線<br>・課金機などの別体装置がある場合の配線は、電気系統図に記載してください。 |
| | ⑨電灯配線<br>・充電設備本体および充電スペースを照らすための電灯、案内板（自照、外照）等の電灯における配線がある場合には電気系統図に記載してください。<br>・電灯配線にタイマースイッチ等を付ける場合にも、電気系統図に記載してください。 |
| | ⑩デマンド制御<br>・充電設備を複数基設置かつデマンドコントローラーおよび課金デバイスを使用している場合は、同時稼働台数を記載してください。 |
| | ⑪既設充電設備の電気系統図<br>・既設充電設備の現在の電気系統図も記載してください。 |

※赤字は交付申請の図面より変更が必要


※1　既設ブレーカーは施工を行わない場合も
要部写真の提出が必要になる場合がございます。
「電気系統別：図面に記載を求める範囲」を参照
https://www.cev-pc.or.jp/hojo/juden_pdf/R6/R6_juden_tenpu_koufu_zumenkisai.pdf

①

| | | | | | | |
|---|---|---|---|---|---|---|
| 設置場所 | 次世代モール　充電設備設置工事 | | 図面名称 | 完成電気系統図 | | |
| 作成者 | 次世代商事㈱ | 次世代　二郎 | 縮尺 | — | 作成日 | 令和X年X月XX日 |



充電設備がすでにある場所へ充電設備を増設する場合

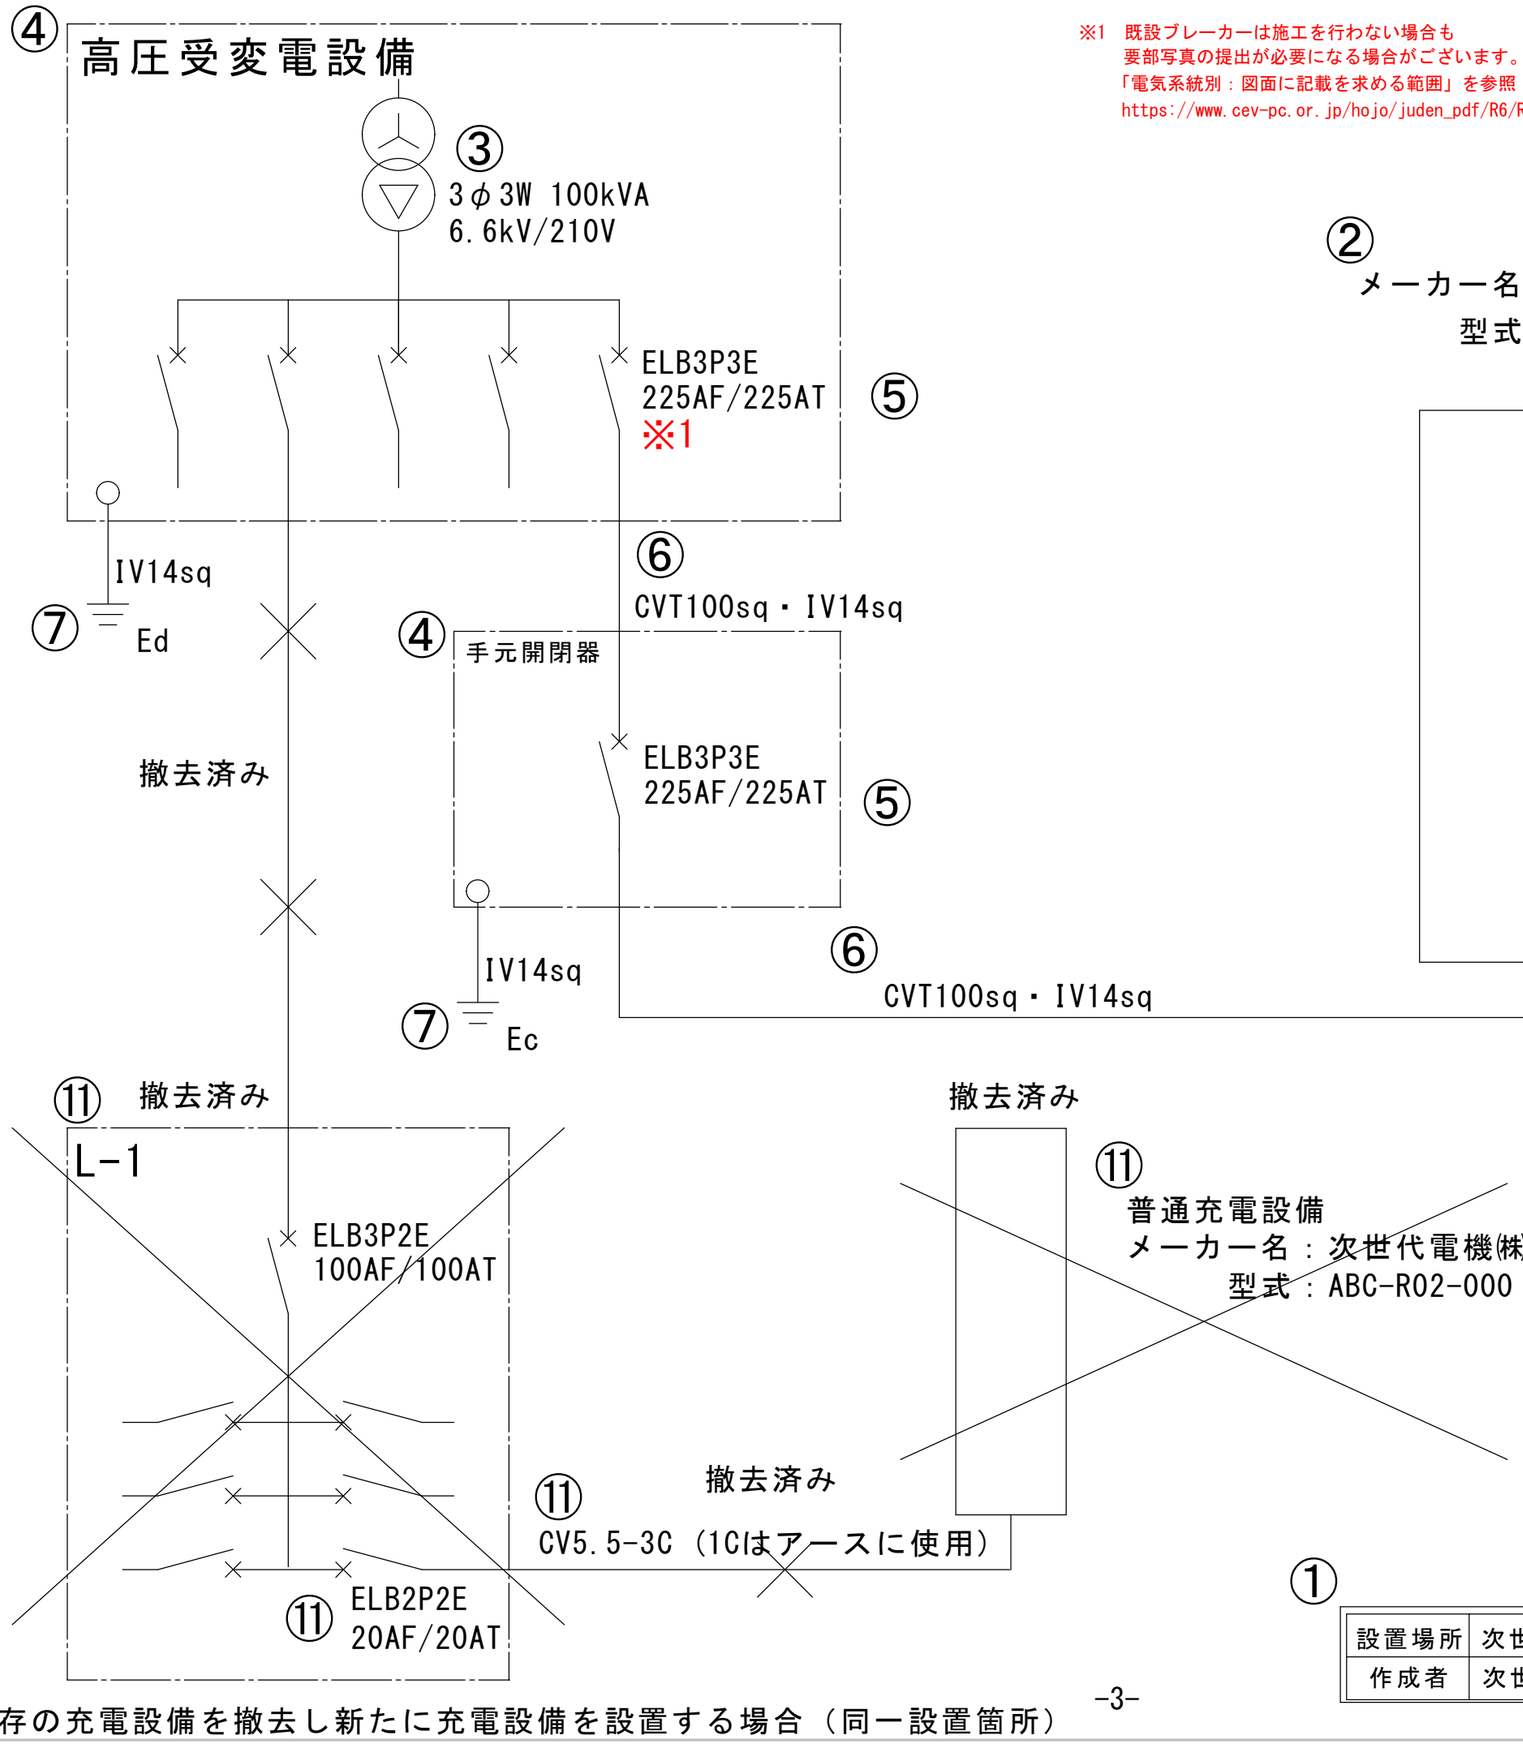


※1　既設ブレーカーは施工を行わない場合も
要部写真の提出が必要になる場合がございます。
「電気系統別：図面に記載を求める範囲」を参照
https://www.cev-pc.or.jp/hojo/juden_pdf/R6/R6_juden_tenpu_koufu_zumenkisai.pdf

| | ・記載が必要な内容 |
|---|---|
| 作成上の留意点 | ・電源元から充電設備まで専用配線で結線されていることを審査するために用います。<br>・事前に工事の計画変更を申告し、センターに承認された計画変更の内容は必ず実績報告時に反映してください。<br>・原稿サイズは全てA3サイズで提出してください。<br>・図面は手書き可とします。 |
| 共通事項 | ①図面基本情報<br>・設置場所　例）次世代モール　充電設備設置工事<br>※設置場所名称が確認できること<br>・図面名称　例）完成電気系統図<br>・作成者　例）次世代商事㈱　次世代　二郎<br>・縮尺　例）—<br>・作成日　例）令和7年8月25日 |
| 電気系統図 | ②充電設備の仕様<br>・メーカー名　例）次世代電機㈱<br>・型式　例）ABC-R03-QUICK<br>③配電方法<br>・配電方式を記載してください。　例）3φ3W 6.6kV/210V<br>④電源元の仕様<br>・既設のキュービクル、分電盤、手元開閉器に盤名称がある場合は盤名称を記載してください。<br>・特別措置など新規で契約する場合は、新設するキュービクル、分電盤、引込開閉器等のメーカー名と型式を記載してください。<br>⑤ブレーカーの仕様<br>充電設備設置工事に伴うブレーカーは全て記載してください。<br>・仕様　例）ELB3P3E<br>・容量　例）225AF/225AT<br>・既設分電盤利用する場合、既設分電盤の主幹ブレーカーには充電設備を稼働するための余剰があるかを記載してください。<br>例：主幹ブレーカーの容量に不足はありません。<br>※交換の場合は交換前、交換後を確認できるように記載してください。<br>例）交換前：ELB2P2E 20AF/20AT → 交換後：ELB2P2E 50AF/30AT<br>⑥電源線<br>充電設備設置工事に伴う電線を全て記載してください。<br>例）CVT100sq<br>※特別措置の場合は、受電点から盤内までの電源線も記載してください。<br>⑦接地<br>・接地箇所　どこから接地極へ配線するのかわかるように記載してください。<br>・接地種別　例）Ec、Ed等<br>・アース線　例）IV14sq<br>⑧通信線<br>・課金機などの別体装置がある場合の配線は、電気系統図に記載してください。<br>⑨電灯配線<br>・充電設備本体および充電スペースを照らすための電灯、案内板（自照、外照）等の電灯における配線がある場合には電気系統図に記載してください。<br>・電灯配線にタイマースイッチ等を付ける場合にも、電気系統図に記載してください。<br>⑩デマンド制御<br>・充電設備を複数基設置かつデマンドコントローラーおよび課金デバイスを使用している場合は、同時稼働台数を記載してください。<br>⑪既設充電設備<br>・既設充電設備の現在の電気系統図も記載してください。 |


※赤字は交付申請の図面より変更が必要

①

| | | | | | |
|---|---|---|---|---|---|
| 設置場所 | 次世代モール　充電設備設置工事 | 図面名称 | 完成電気系統図 | | |
| 作成者 | 次世代商事㈱　次世代　二郎 | 縮尺 | — | 作成日 | 令和X年X月XX日 |



既存の充電設備を撤去し新たに充電設備を設置する場合（同一設置箇所）

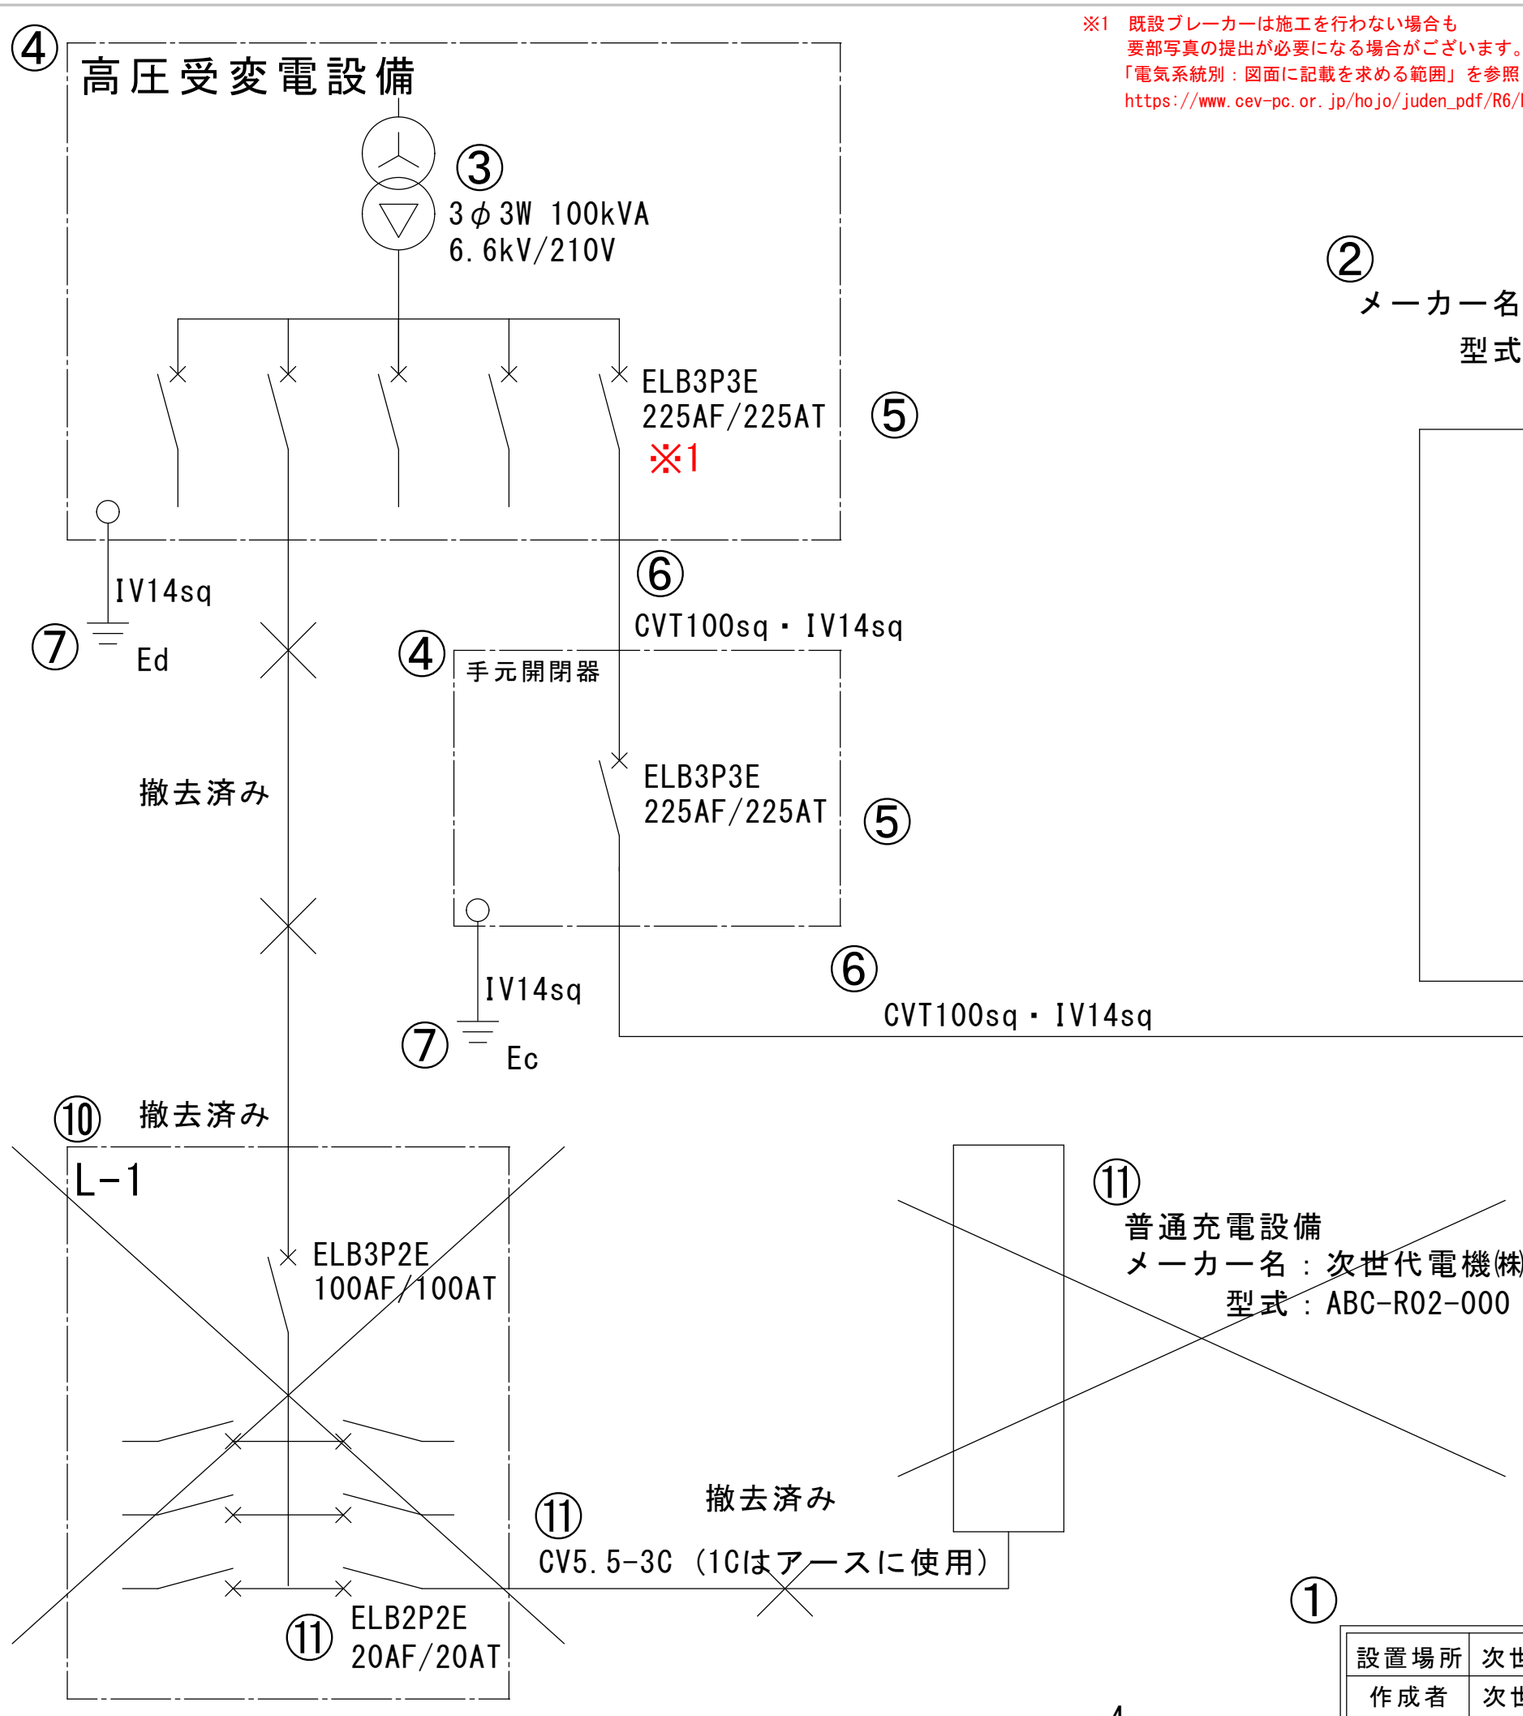


※1　既設ブレーカーは施工を行わない場合も
要部写真の提出が必要になる場合がございます。
「電気系統別：図面に記載を求める範囲」を参照
https://www.cev-pc.or.jp/hojo/juden_pdf/R6/R6_juden_tenpu_koufu_zumenkisai.pdf

| | ・記載が必要な内容 |
|---|---|
| 作成上の留意点 | ・電源元から充電設備まで専用配線で結線されていることを審査するために用います。<br>・事前に工事の計画変更を申告し、センターに承認された計画変更の内容は必ず実績報告時に反映してください。<br>・原稿サイズは全てA3サイズで提出してください。<br>・図面は手書き可とします。 |
| 共通事項 | ①図面基本情報<br>・設置場所　例）次世代モール　充電設備設置工事<br>※設置場所名称が確認できること<br>・図面名称　例）完成電気系統図<br>・作成者　例）次世代商事㈱　次世代　二郎<br>・縮尺　例）—<br>・作成日　例）令和7年8月25日 |
| 完成電気系統図 | ②充電設備の仕様<br>・メーカー名　例）次世代電機㈱<br>・型式　例）ABC-R03-QUICK |
| | ③配電方法<br>・配電方式を記載してください。　例）3φ3W 6.6kV/210V |
| | ④電源元の仕様<br>・既設のキュービクル、分電盤、手元開閉器に盤名称がある場合は盤名称を記載してください。<br>・特別措置など新規で契約する場合は、新設するキュービクル、分電盤、引込開閉器等のメーカー名と型式を記載してください。 |
| | ⑤ブレーカーの仕様<br>充電設備設置工事に伴うブレーカーは全て記載してください。<br>・仕様　例）ELB3P3E<br>・容量　例）225AF/225AT<br>・既設分電盤利用する場合、既設分電盤の主幹ブレーカーには充電設備を稼働するための余剰があるかを記載してください。<br>例：主幹ブレーカーの容量に不足はありません。<br>※交換の場合は交換前、交換後を確認できるように記載してください。<br>例）交換前：ELB2P2E 20AF/20AT → 交換後：ELB2P2E 50AF/30AT |
| | ⑥電源線<br>充電設備設置工事に伴う電線を全て記載してください。<br>例）CVT100sq<br>※特別措置の場合は、受電点から盤内までの電源線も記載してください。 |
| | ⑦接地<br>・接地箇所　どこから接地極へ配線するのかわかるように記載してください。<br>・接地種別　例）Ec、Ed等<br>・アース線　例）IV14sq |
| | ⑧通信線<br>・課金機などの別体装置がある場合の配線は、電気系統図に記載してください。 |
| | ⑨電灯配線<br>・充電設備本体および充電スペースを照らすための電灯、案内板（自照、外照）等の電灯における配線がある場合には電気系統図に記載してください。<br>・電灯配線にタイマースイッチ等を付ける場合にも、電気系統図に記載してください。 |
| | ⑩デマンド制御<br>・充電設備を複数基設置かつデマンドコントローラーおよび課金デバイスを使用している場合は、同時稼働台数を電気系統図に記載してください。 |
| | ⑪既設充電設備<br>・既設充電設備の現在の電気系統図も記載してください。 |

※赤字は交付申請の図面より変更が必要

①

| | | | | | |
|---|---|---|---|---|---|
| 設置場所 | 次世代モール　充電設備設置工事 | 図面名称 | 完成電気系統図 | | |
| 作成者 | 次世代商事㈱　次世代　二郎 | 縮尺 | — | 作成日 | 令和X年X月XX日 |



既存の充電設備を撤去し新たに充電設備を設置する場合（同一敷地内）