


充放電別回路

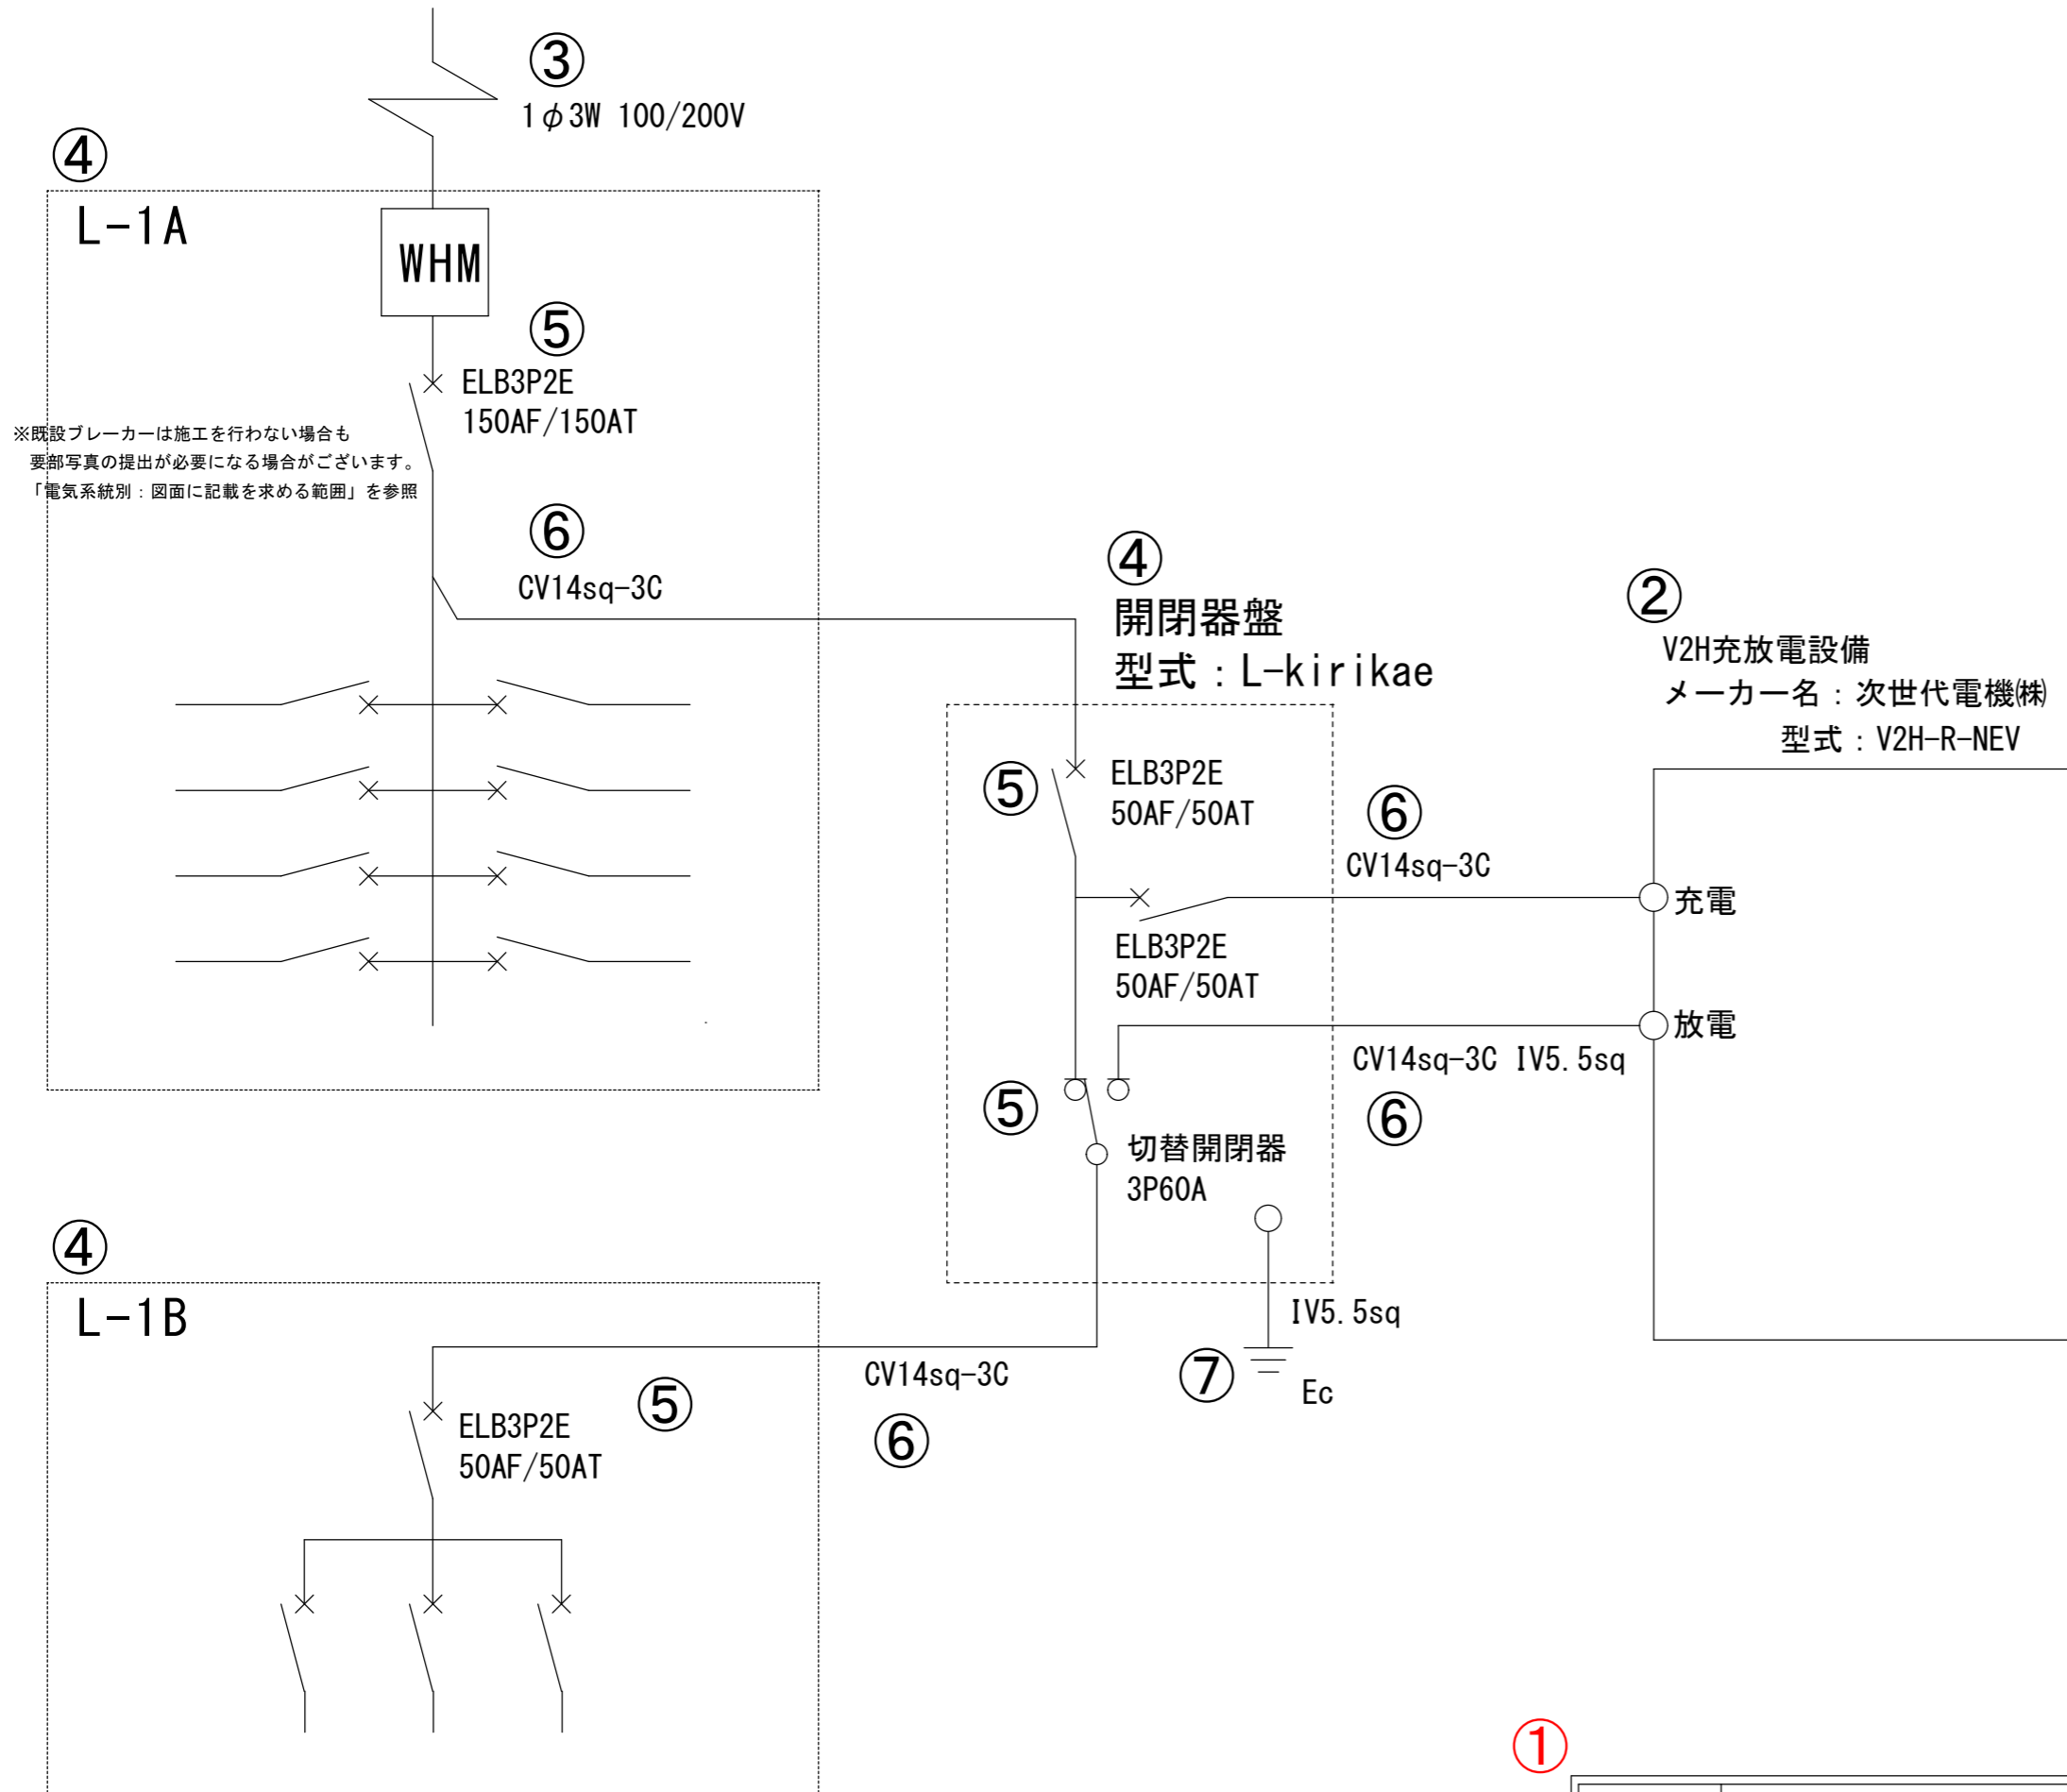


記載が必要な内容	
作成上の留意点	<ul style="list-style-type: none"> 電源元からV2H充放電設備まで専用配線で結線されていることを審査するために用います。 事前に計画変更を申告し、センターに承認された計画変更の内容は必ず実績報告に反映してください。 図面は手書き可とします。
共通事項	<p>①図面基本情報</p> <ul style="list-style-type: none"> 設置場所 例) ○○庁舎 V2H充放電設備設置工事 ※設置場所名称が確認できること 図面名称 例) 完成電気系統図 作成者 例) 次世代商事(株) 次世代 二郎 縮尺 例) — 作成日 例) 令和7年8月25日 ※設置工事完了日以降であること
電気系統図	②V2H充放電設備の仕様
	<ul style="list-style-type: none"> 充電設備の種類 例) V2H充放電設備 メーカー名 例) 次世代電機(株) 型式 例) V2H-R-NEV
	③配電方式
	<ul style="list-style-type: none"> 配電方式を記載してください。 例) 1φ3W 100/200V
	④電源元の仕様
	<ul style="list-style-type: none"> 既設のキュービクル、分電盤、手元開閉器に盤名称がある場合は盤名称を記載してください。 分電盤を新設する場合は、型式を記載してください。
	⑤ブレーカー、切替開閉器の仕様
	<p>充放電設備設置工事に伴うブレーカーと切替開閉器は全て記載してください。</p> <ul style="list-style-type: none"> 仕様 例) ELB2P2E 容量 例) 50AF/50AT <p>※交換の場合は交換前、交換後を確認できるように記載してください。</p> <p>例) 交換前：ELB2P2E 20AF/20AT → 交換後：ELB2P2E 50AF/50AT</p> <p>※既設・新設に関わらず、④開閉器盤の直近上位に当たるブレーカーの仕様を記載してください。</p>
⑥電源線	
<p>V2H充放電設備設置工事に伴う電線を全て記載してください。</p>	
⑦接地	
<ul style="list-style-type: none"> 接地箇所 どこから接地極へ配線するのかわかるように記載してください。 接地種別 例) Ec、Ed等 アース線 例) IV5.5sq 	
⑧電灯配線	
<ul style="list-style-type: none"> V2H充放電設備本体および充電スペースを照らすための電灯における配線がある場合には電気系統図に記載してください。 電灯配線にタイマースイッチ等を付ける場合も、電気系統図に記載してください。 	

※赤字は交付申請の図面より変更が必要

①

設置場所	○○庁舎	図面名称	完成電気系統図
作成者	次世代商事(株) 次世代 二郎	縮尺	—
		作成日	令和7年8月25日

パワーコンディショナあり

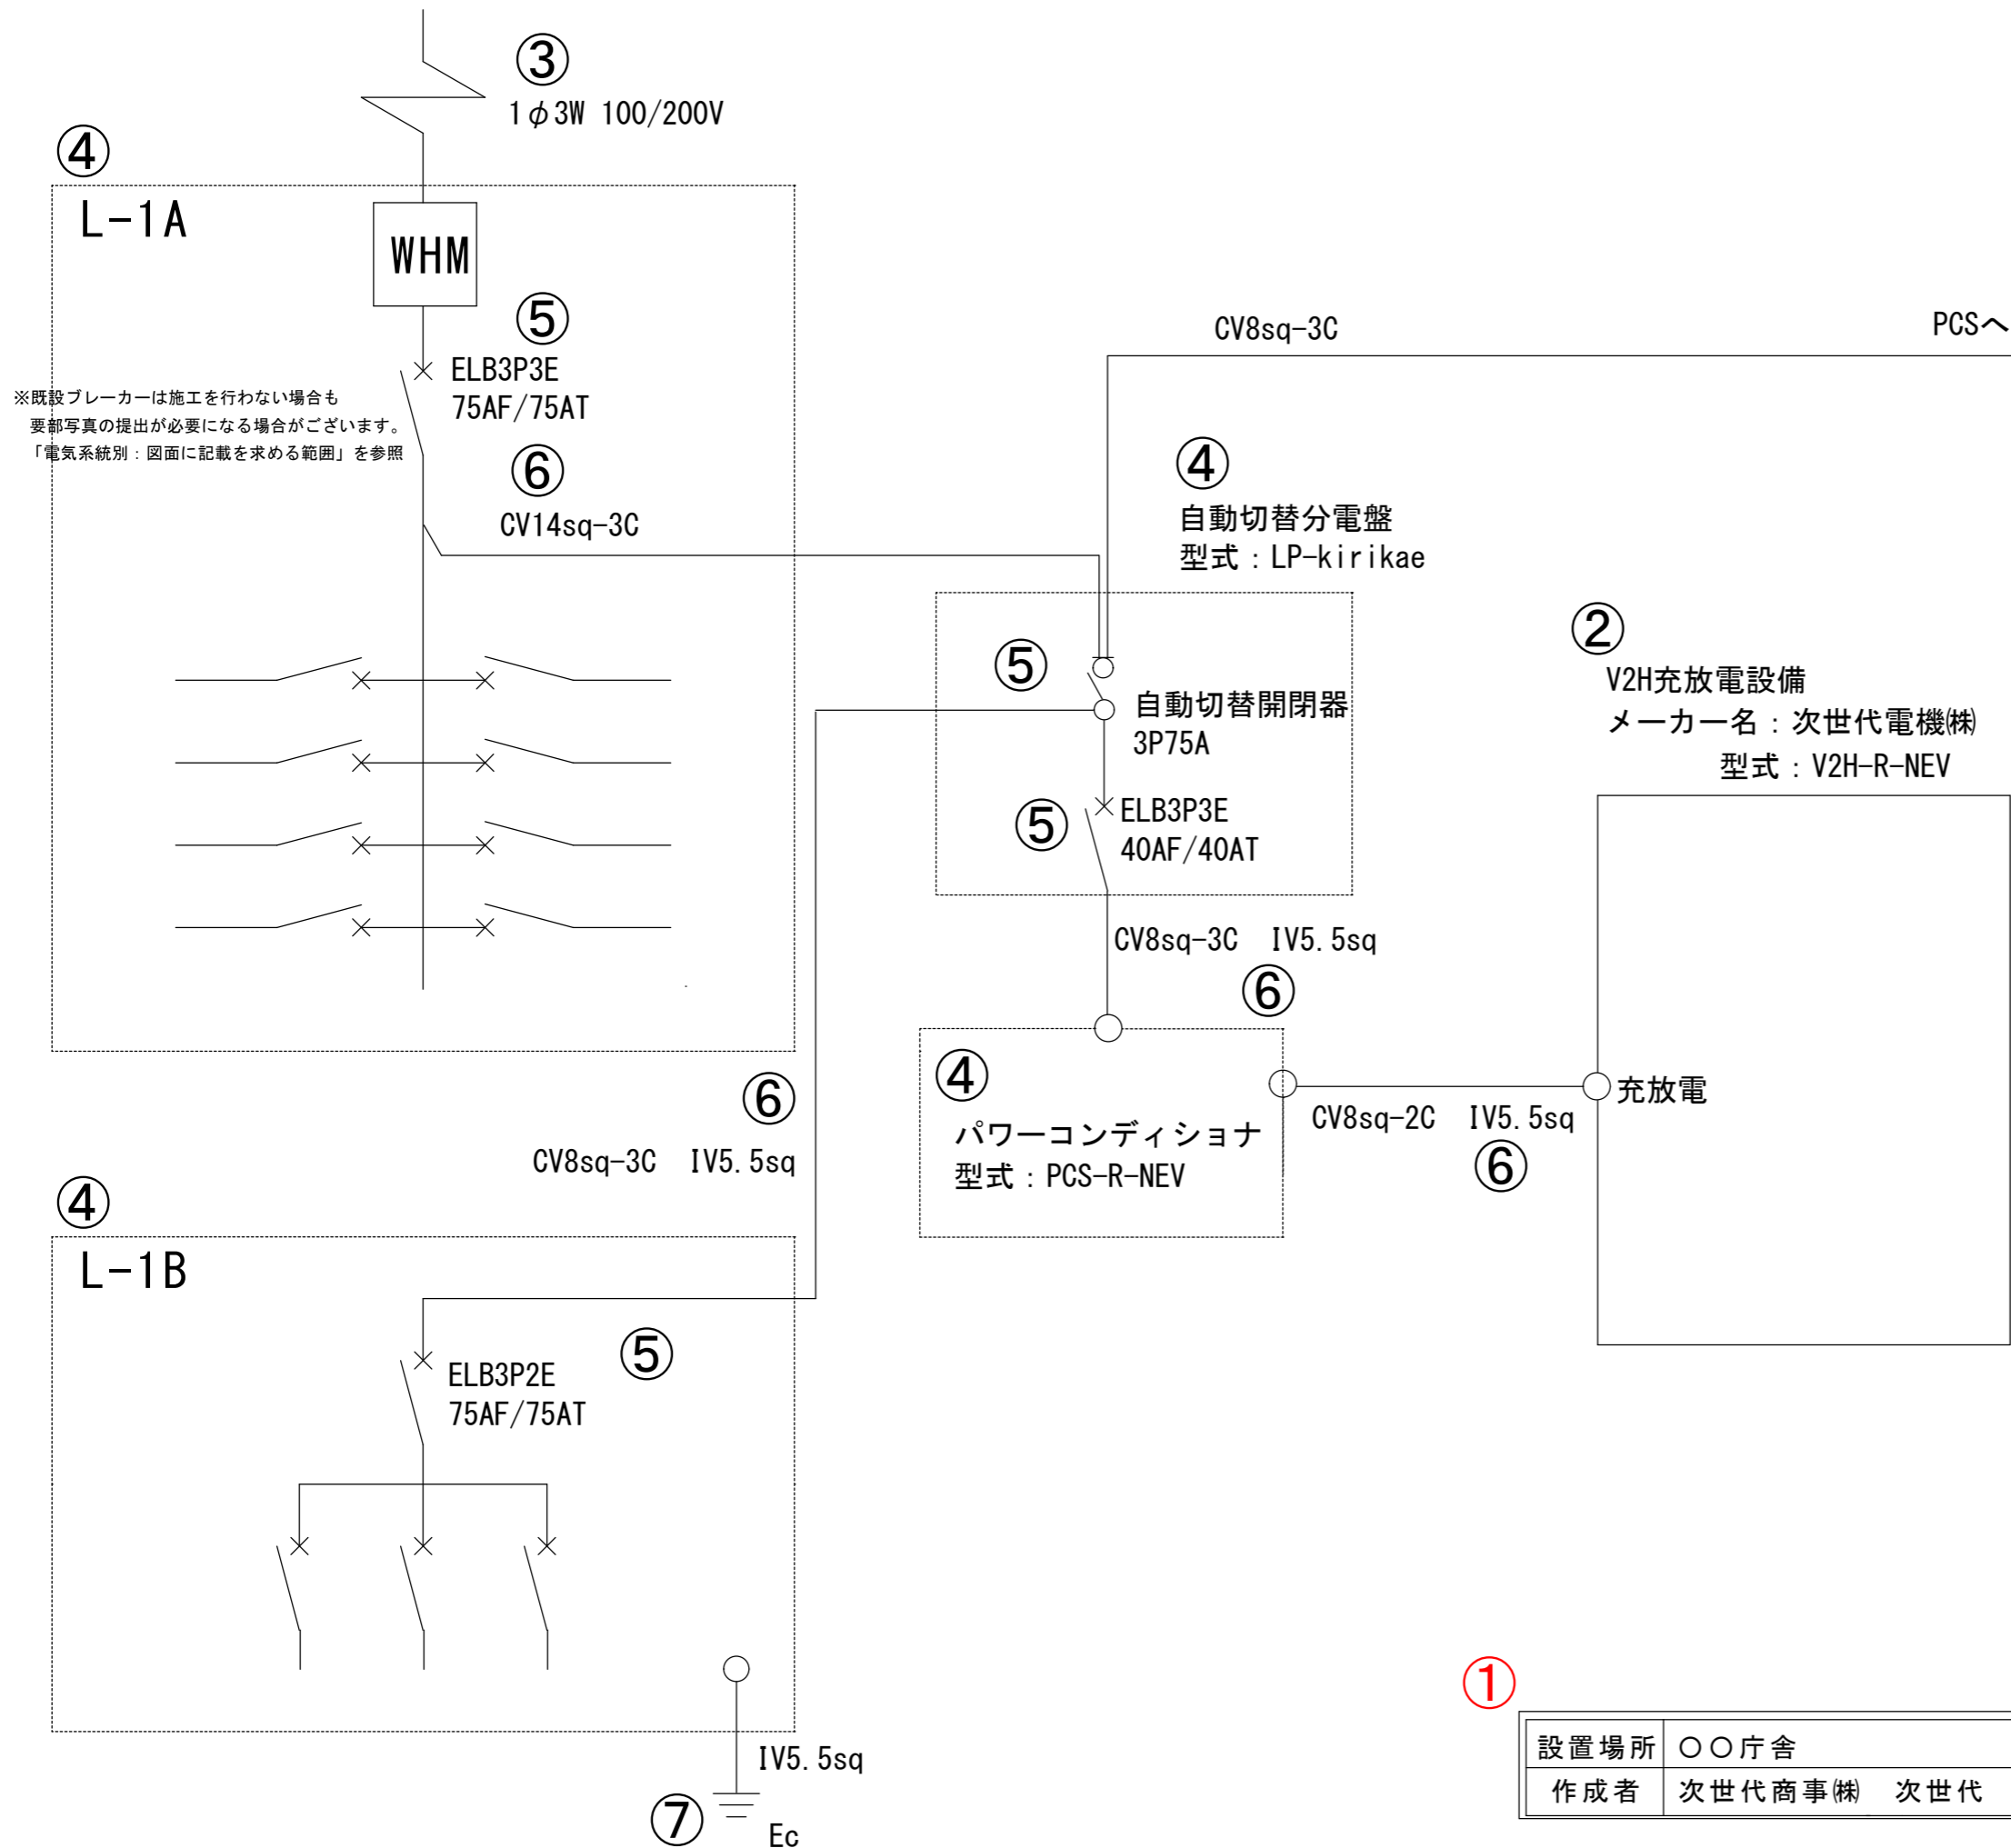

記載が必要な内容	
作成上の留意点	<ul style="list-style-type: none"> 電源元からV2H充放電設備まで専用配線で結線されていることを審査するために用います。 事前に計画変更を申告し、センターに承認された計画変更の内容は必ず実績報告に反映してください。 図面は手書き可とします。
共通事項	<p>①図面基本情報</p> <ul style="list-style-type: none"> 設置場所 例) ○○庁舎 V2H充放電設備設置工事 ※設置場所名称が確認できること 図面名称 例) 完成電気系統図 作成者 例) 次世代商事(株) 次世代 二郎 縮尺 例) — 作成日 令和7年8月25日 ※設置工事完了日以降であること
電気系統図	②V2H充放電設備の仕様
	<ul style="list-style-type: none"> 充電設備の種類 例) V2H充放電設備 メーカー名 例) 次世代電機(株) 型式 例) V2H-R-NEV
	③配電方式
	<ul style="list-style-type: none"> 配電方式を記載してください。 例) 1φ3W 100/200V
	④電源元の仕様
	<ul style="list-style-type: none"> 既設のキュービクル、分電盤、手元開閉器に盤名称がある場合は盤名称を記載してください。 ※設置するV2H充放電設備の付属品やオプション品の専用分電盤等は分電盤の名称と型式を記載してください。 分電盤を新設する場合は、型式を記載してください。
	⑤ブレーカー、切替開閉器の仕様
	<ul style="list-style-type: none"> 充放電設備設置工事に伴うブレーカーと切替開閉器は全て記載してください。 仕様 例) ELB2P2E 容量 例) 50AF/50AT ※交換の場合は交換前、交換後を確認できるように記載してください。 例) 交換前：ELB2P2E 20AF/20AT → 交換後：ELB2P2E 50AF/50AT ※既設・新設に関わらず、④自動切替分電盤の直近上位に当たるブレーカーの仕様を記載してください。
⑥電源線	
<ul style="list-style-type: none"> V2H充放電設備設置工事に伴う電線を全て記載してください。 	
⑦接地	
<ul style="list-style-type: none"> 接地箇所 どこから接地極へ配線するのかわかるように記載してください。 接地種別 例) Ec、Ed等 アース線 例) IV5.5sq 	
⑧電灯配線	
<ul style="list-style-type: none"> V2H充放電設備本体および充電スペースを照らすための電灯における配線がある場合には電気系統図に記載してください。 電灯配線にタイマースイッチ等を付ける場合も、電気系統図に記載してください。 	

※赤字は交付申請の図面より変更が必要

①

設置場所	○○庁舎	図面名称	完成電気系統図
作成者	次世代商事(株) 次世代 二郎	縮尺	—
		作成日	令和7年8月25日

